

主 要 機 器 仕 様


記 号	機 器 名 称	台 数	機 器 仕 様	容 量 KW	電 源 φ-V	設 置 場 所	備 考
TW-B101	受 水 槽	1	FRP製単板パネルクランク 二階式 耐量: 2/3G 有効容量: 40m³ 寸法: (3m+3m)×4.0m+2.0mH 中仕切板: 4m×2.0mH 附属品: チャンネルベース (溶接垂れゆき仕上げ)、施設式マンホール 600φ×4 電極取付座×4 防滴カバー×2 内外クランプ×4 他一式共 換気扇仕様			受水ポンプ室	コンクリート基礎600H建築工事
PWU-B101	加圧給水ポンプユニット	1	2台並列3台ローテーション インバーター制御、末端圧力一定型、小水量時停止型 80φ×500L/min×50m 赤水対策仕様 附属品: ダイナフラムクランク、制御盤 (外部信号個別出力 (運転、故障) 付。) OS防振装置 他一式共 制御盤仕様: 受水槽2階式回路付、受水槽流入電圧検知回路 (2層切替スイッチ付)、受水槽 満減水警報回路付 (2層切替スイッチ付)、進相コンデンサー付	5.5	23-200	受水ポンプ室	コンクリート基礎建築工事
PWU-B102	冷却水用加圧給水ポンプユニット	1	単独交互運転型 減圧弁方式 吐出圧力一定型 32φ×120L/min×25m×2台 赤水対策仕様、吸上げ運転形、制御盤手反対、ククションカバー、フード付、ダイナフラムクランク 制御盤 (外部信号個別出力 (運転、故障) 付。) OS防振装置 他一式共 制御盤仕様: 受水槽流入電圧検知回路付、受水槽満減水警報回路付、進相コンデンサー付	2.2	3-200	受水ポンプ室	コンクリート基礎建築工事
TW-B102	冷却水補給水用水槽	1	RC製 (建築工事) 有効容量: 24m³以上			受水ポンプ室 下部 ビット	

衛 生 器 具 附 属 品 表

(品番は便宜上TOTOの品番を用いる)

機 具 名 称	品 番	附 属 品			
和 風 便 器	C750	TV750BR	T82A32	T80L32	TS116WAY
洋 風 便 器	O21	TV750LR	T52S32R	TC245N	T53WR75 T53DSAY TS116WAY
洋 風 便 器	C48	TV750SR	T52S32R	TC272N	T53WR75 T53DSAY TS116WAY
身 障 者 用 便 器	C48AS	TV740BR	TU1410	TS40L	T52S32R TC271N T53WR75 T53DSAY TS116WAY
小 便 器	U370 (1)	TEA99	T61CL	T62-16	T64CW TU37DAY
小 便 器	U307C (1)	TEA99	T61BL13	T62-16	T64FWN
は め 込 洗 面 器	L548	TGL605A	TL7 BR	T4B	TS127B
身 障 者 用 洗 面 器	L103D	T205Q	TL340CR	TL103BG	TL220DAY
洗 面 化 粧 台	LDS753C1W-C	RES12 (鏡裏排水路)			
排 除 流 し	SK22A	T22AE20	T37SN	T9RAY	TK22
小 便 器	U370 (2)	T60S	T62-16	T64CW	TU37DAY
小 便 器	U370C (2)	T60P	T62-16	T64FWN	

B1

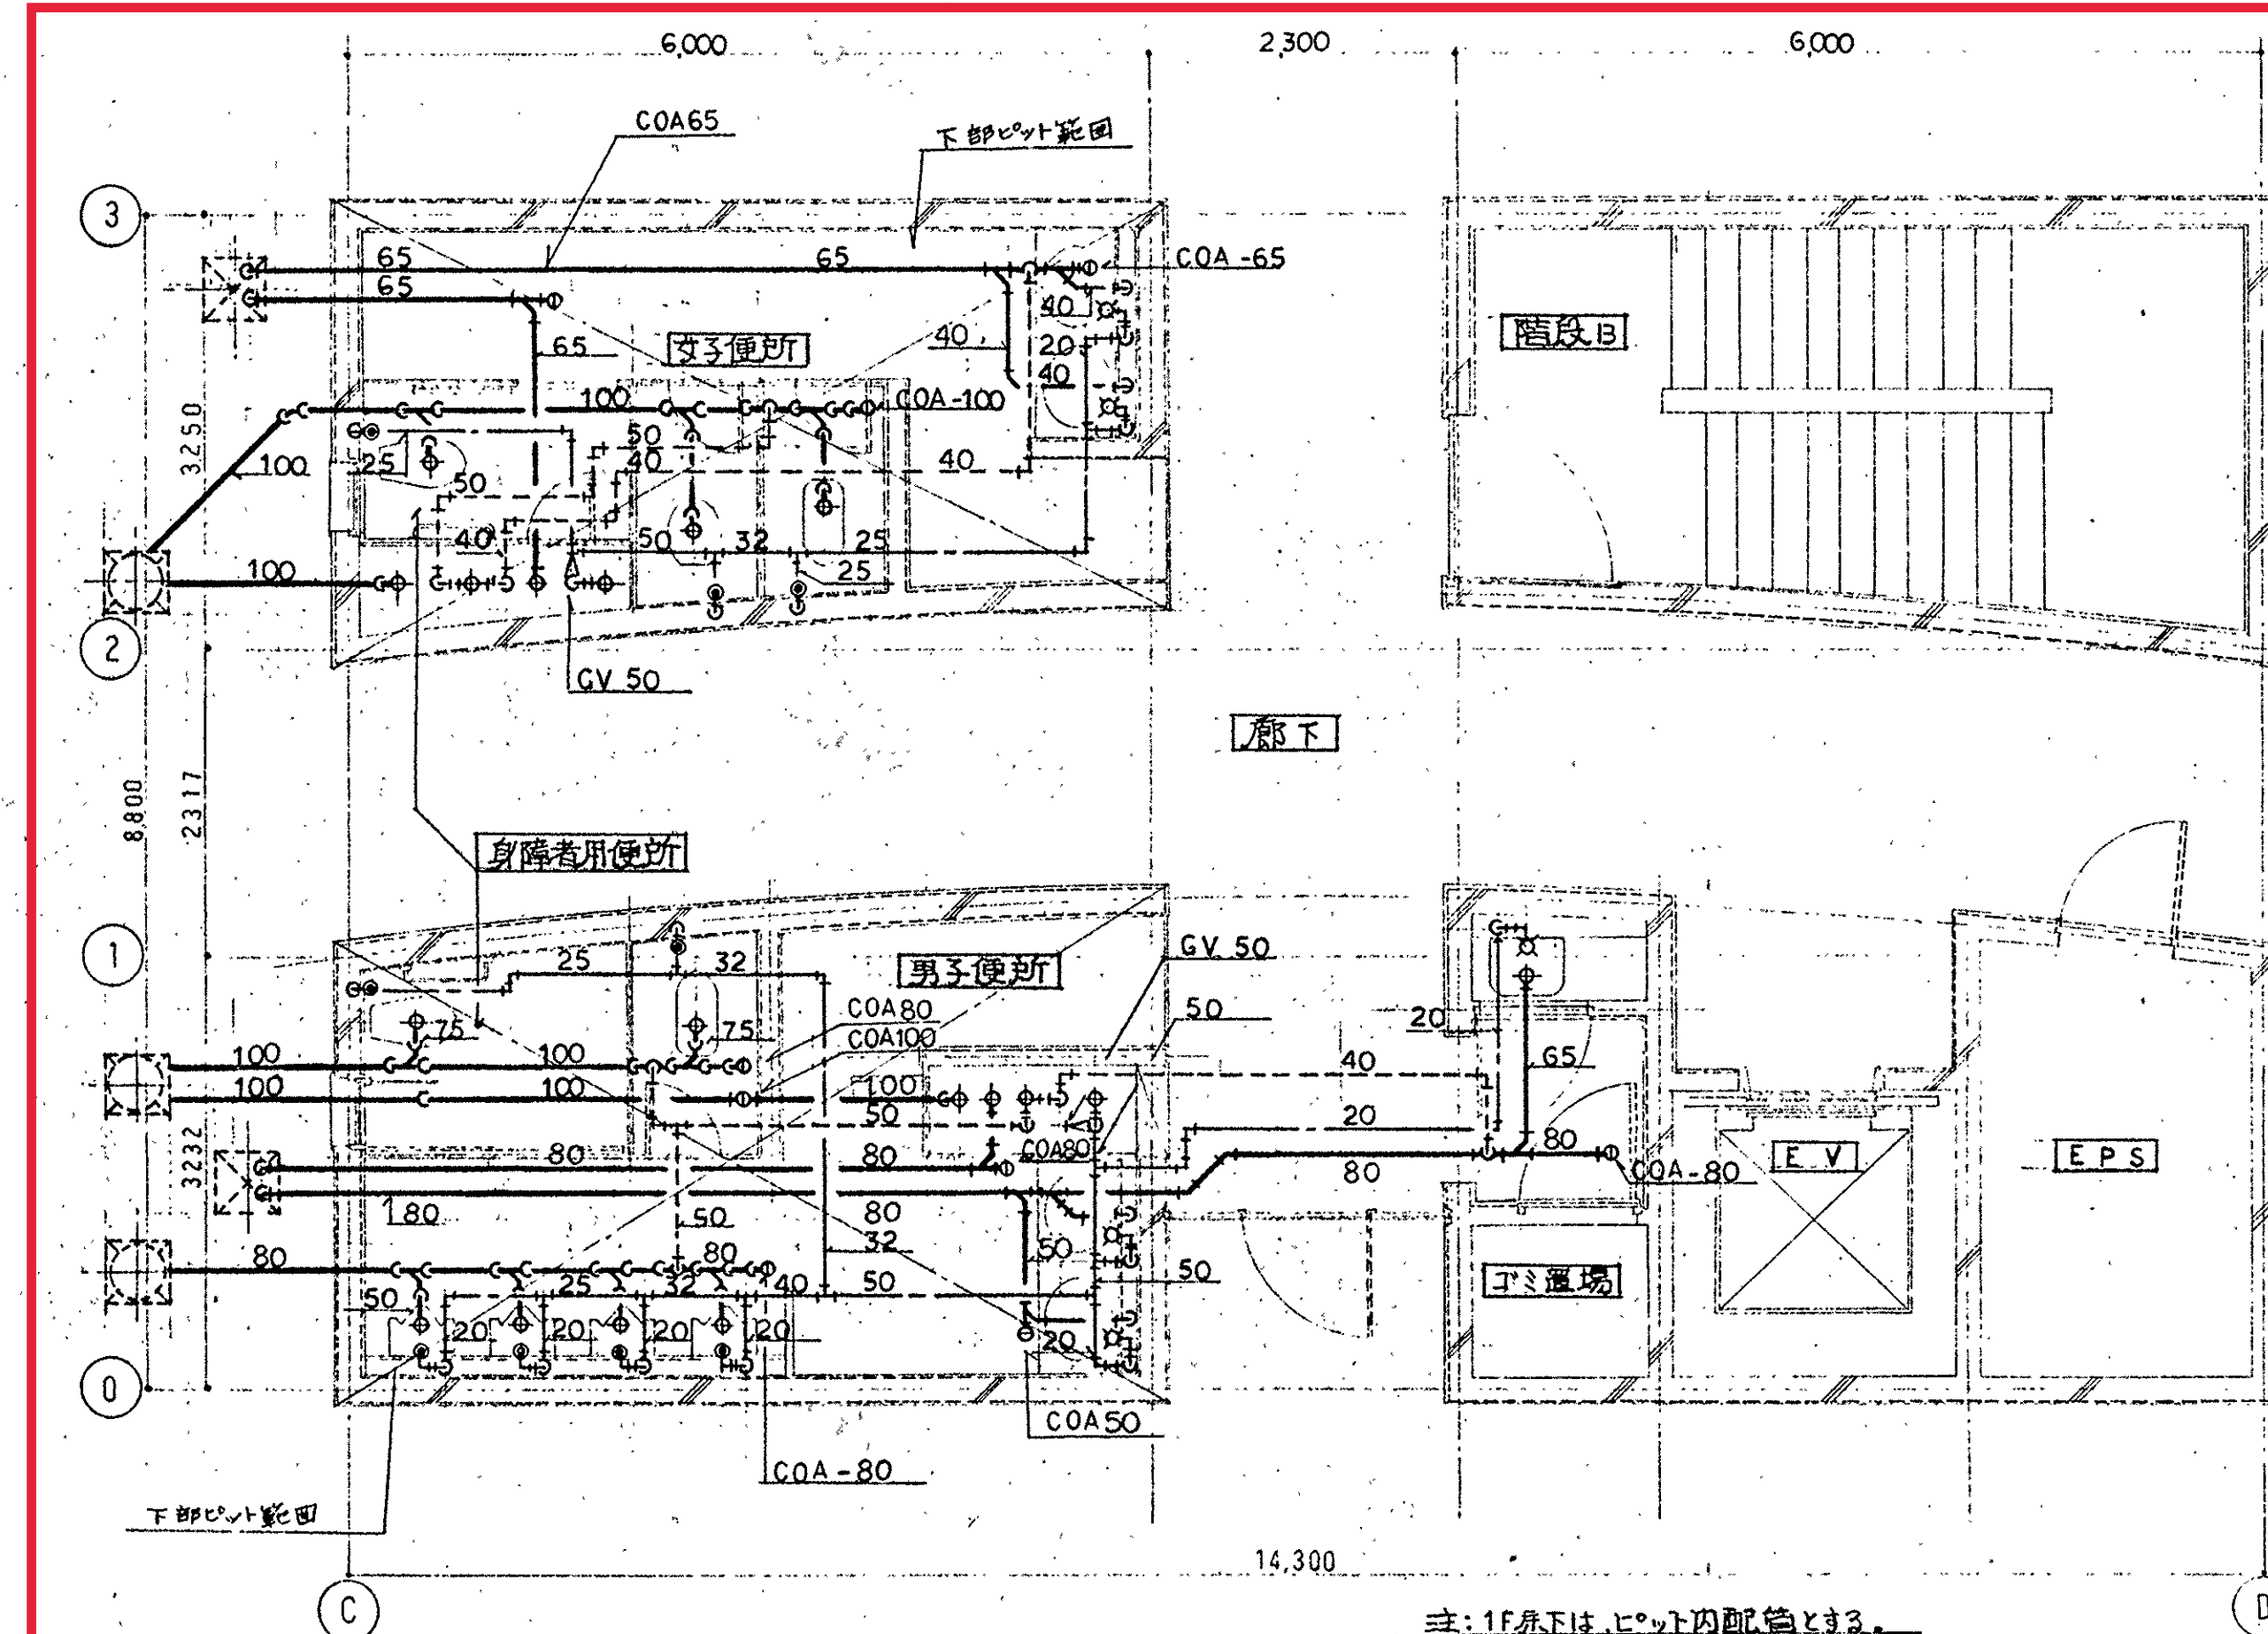


コア(2) 1F平面図 S: 1/50

女子便所		
洋風便器	C-21	1
和風便器	C-750	1
身障者用便器	C-48AS	1
洗面器	L-548	2
化粧鏡	別途工事	
床上掃除口	COA-65	2
"	COA-100	1

男子便所 他		
和風便器	C-750	1
身障者用便器	C-48AS	1
小便器	U-370(2)	2
"	U-307C(2)	1
掃除用洗	SK-22A	1
洗面器	L-548	2
化粧鏡	別途工事	
床上掃除口	COA-50	1
"	COA-80	4
"	COA-100	1


B0

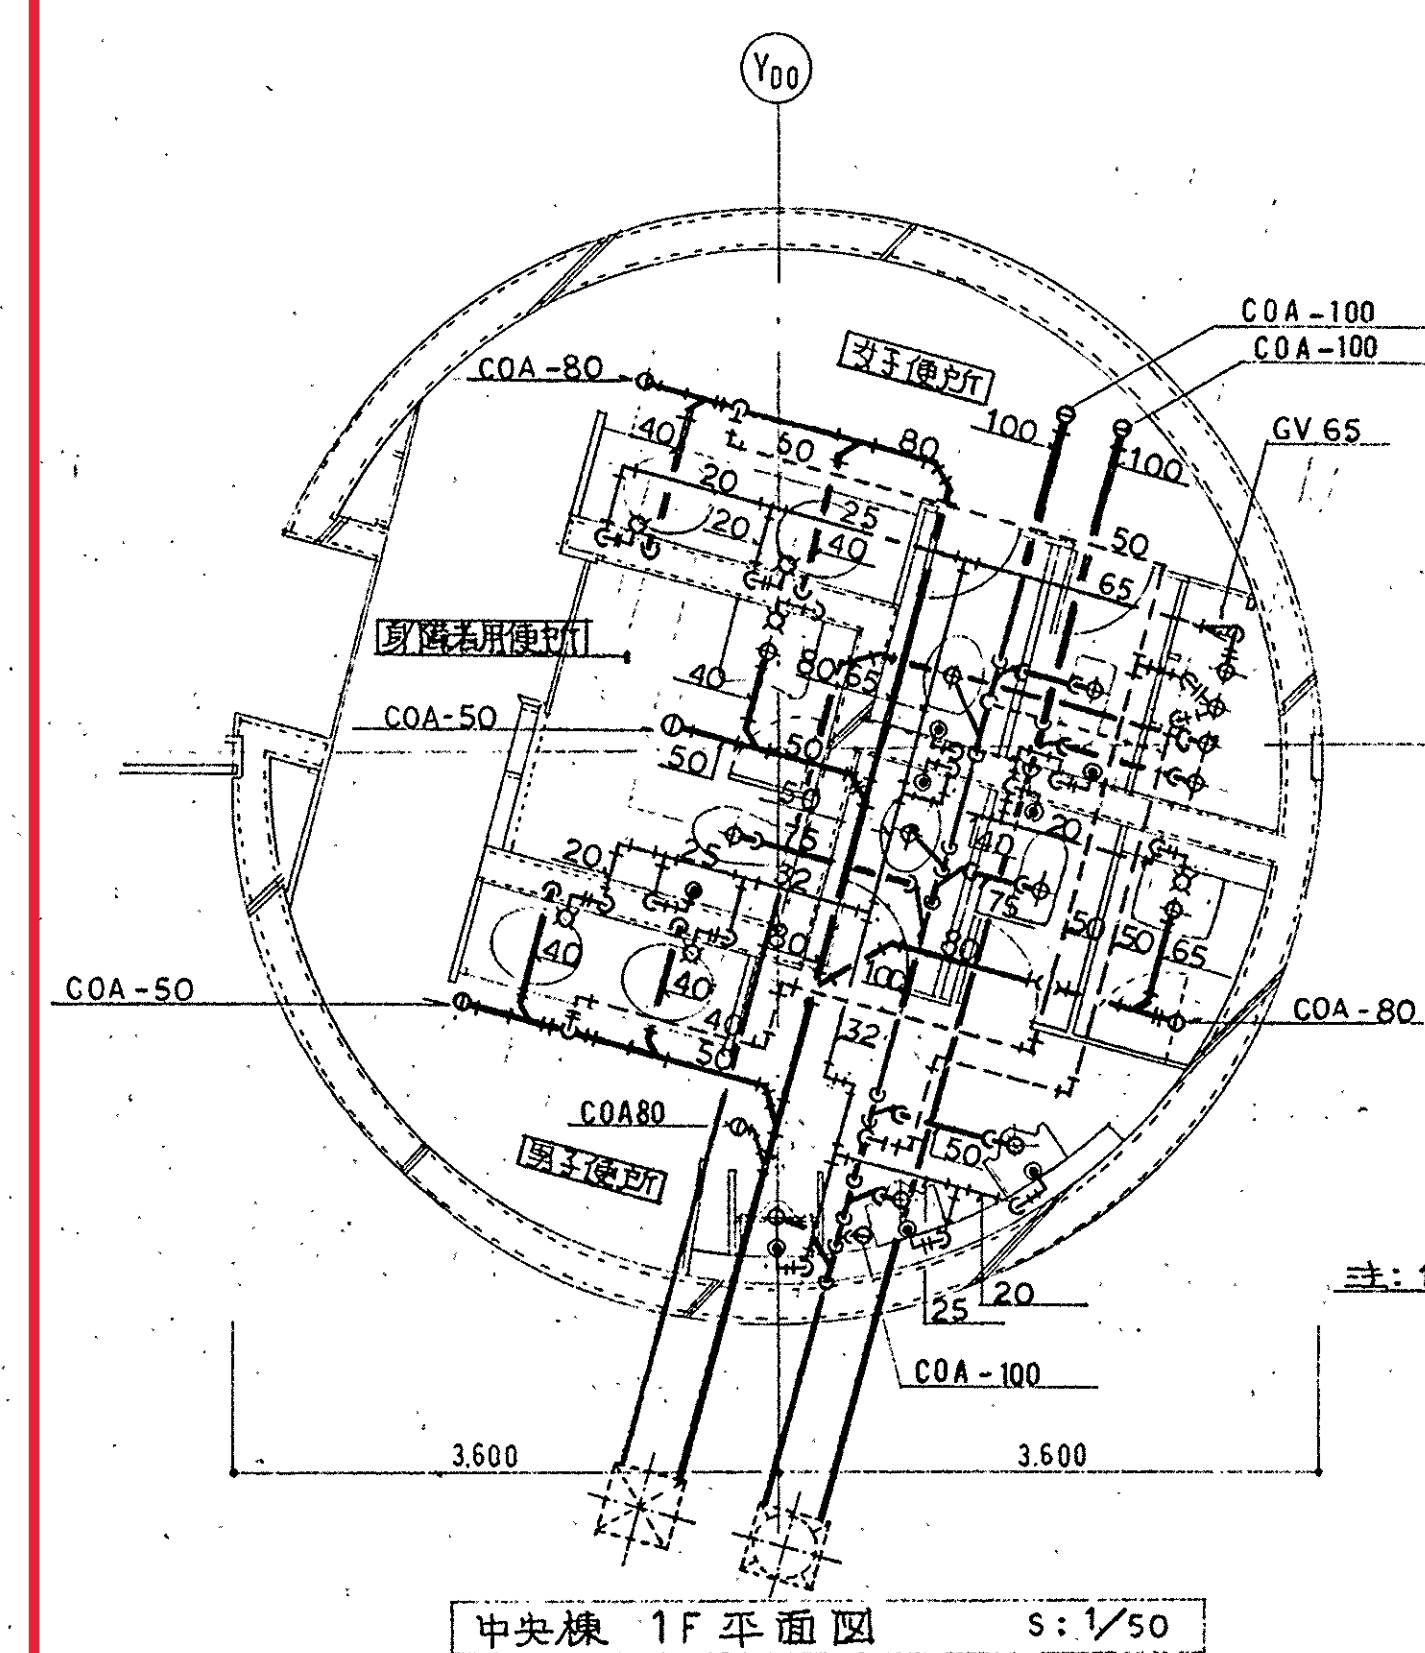

中央棟 1F平面図 S: 1/50

女子便所		
洋風便器	C-48	1
和風便器	C-750	1
洗面器	L-548	2
化粧鏡	別途工事	
床上掃除口	COA-80	1
"	COA-100	2


男子便所		
洋風便器	C-48	1
和風便器	C-750	1
小便器	U-370(1)	2
"	U-307C(1)	1
掃除用洗	SK-22A	1
洗面器	L-548	2
化粧鏡	別途工事	
床上掃除口	COA-50	1
"	COA-80	2
"	COA-100	1

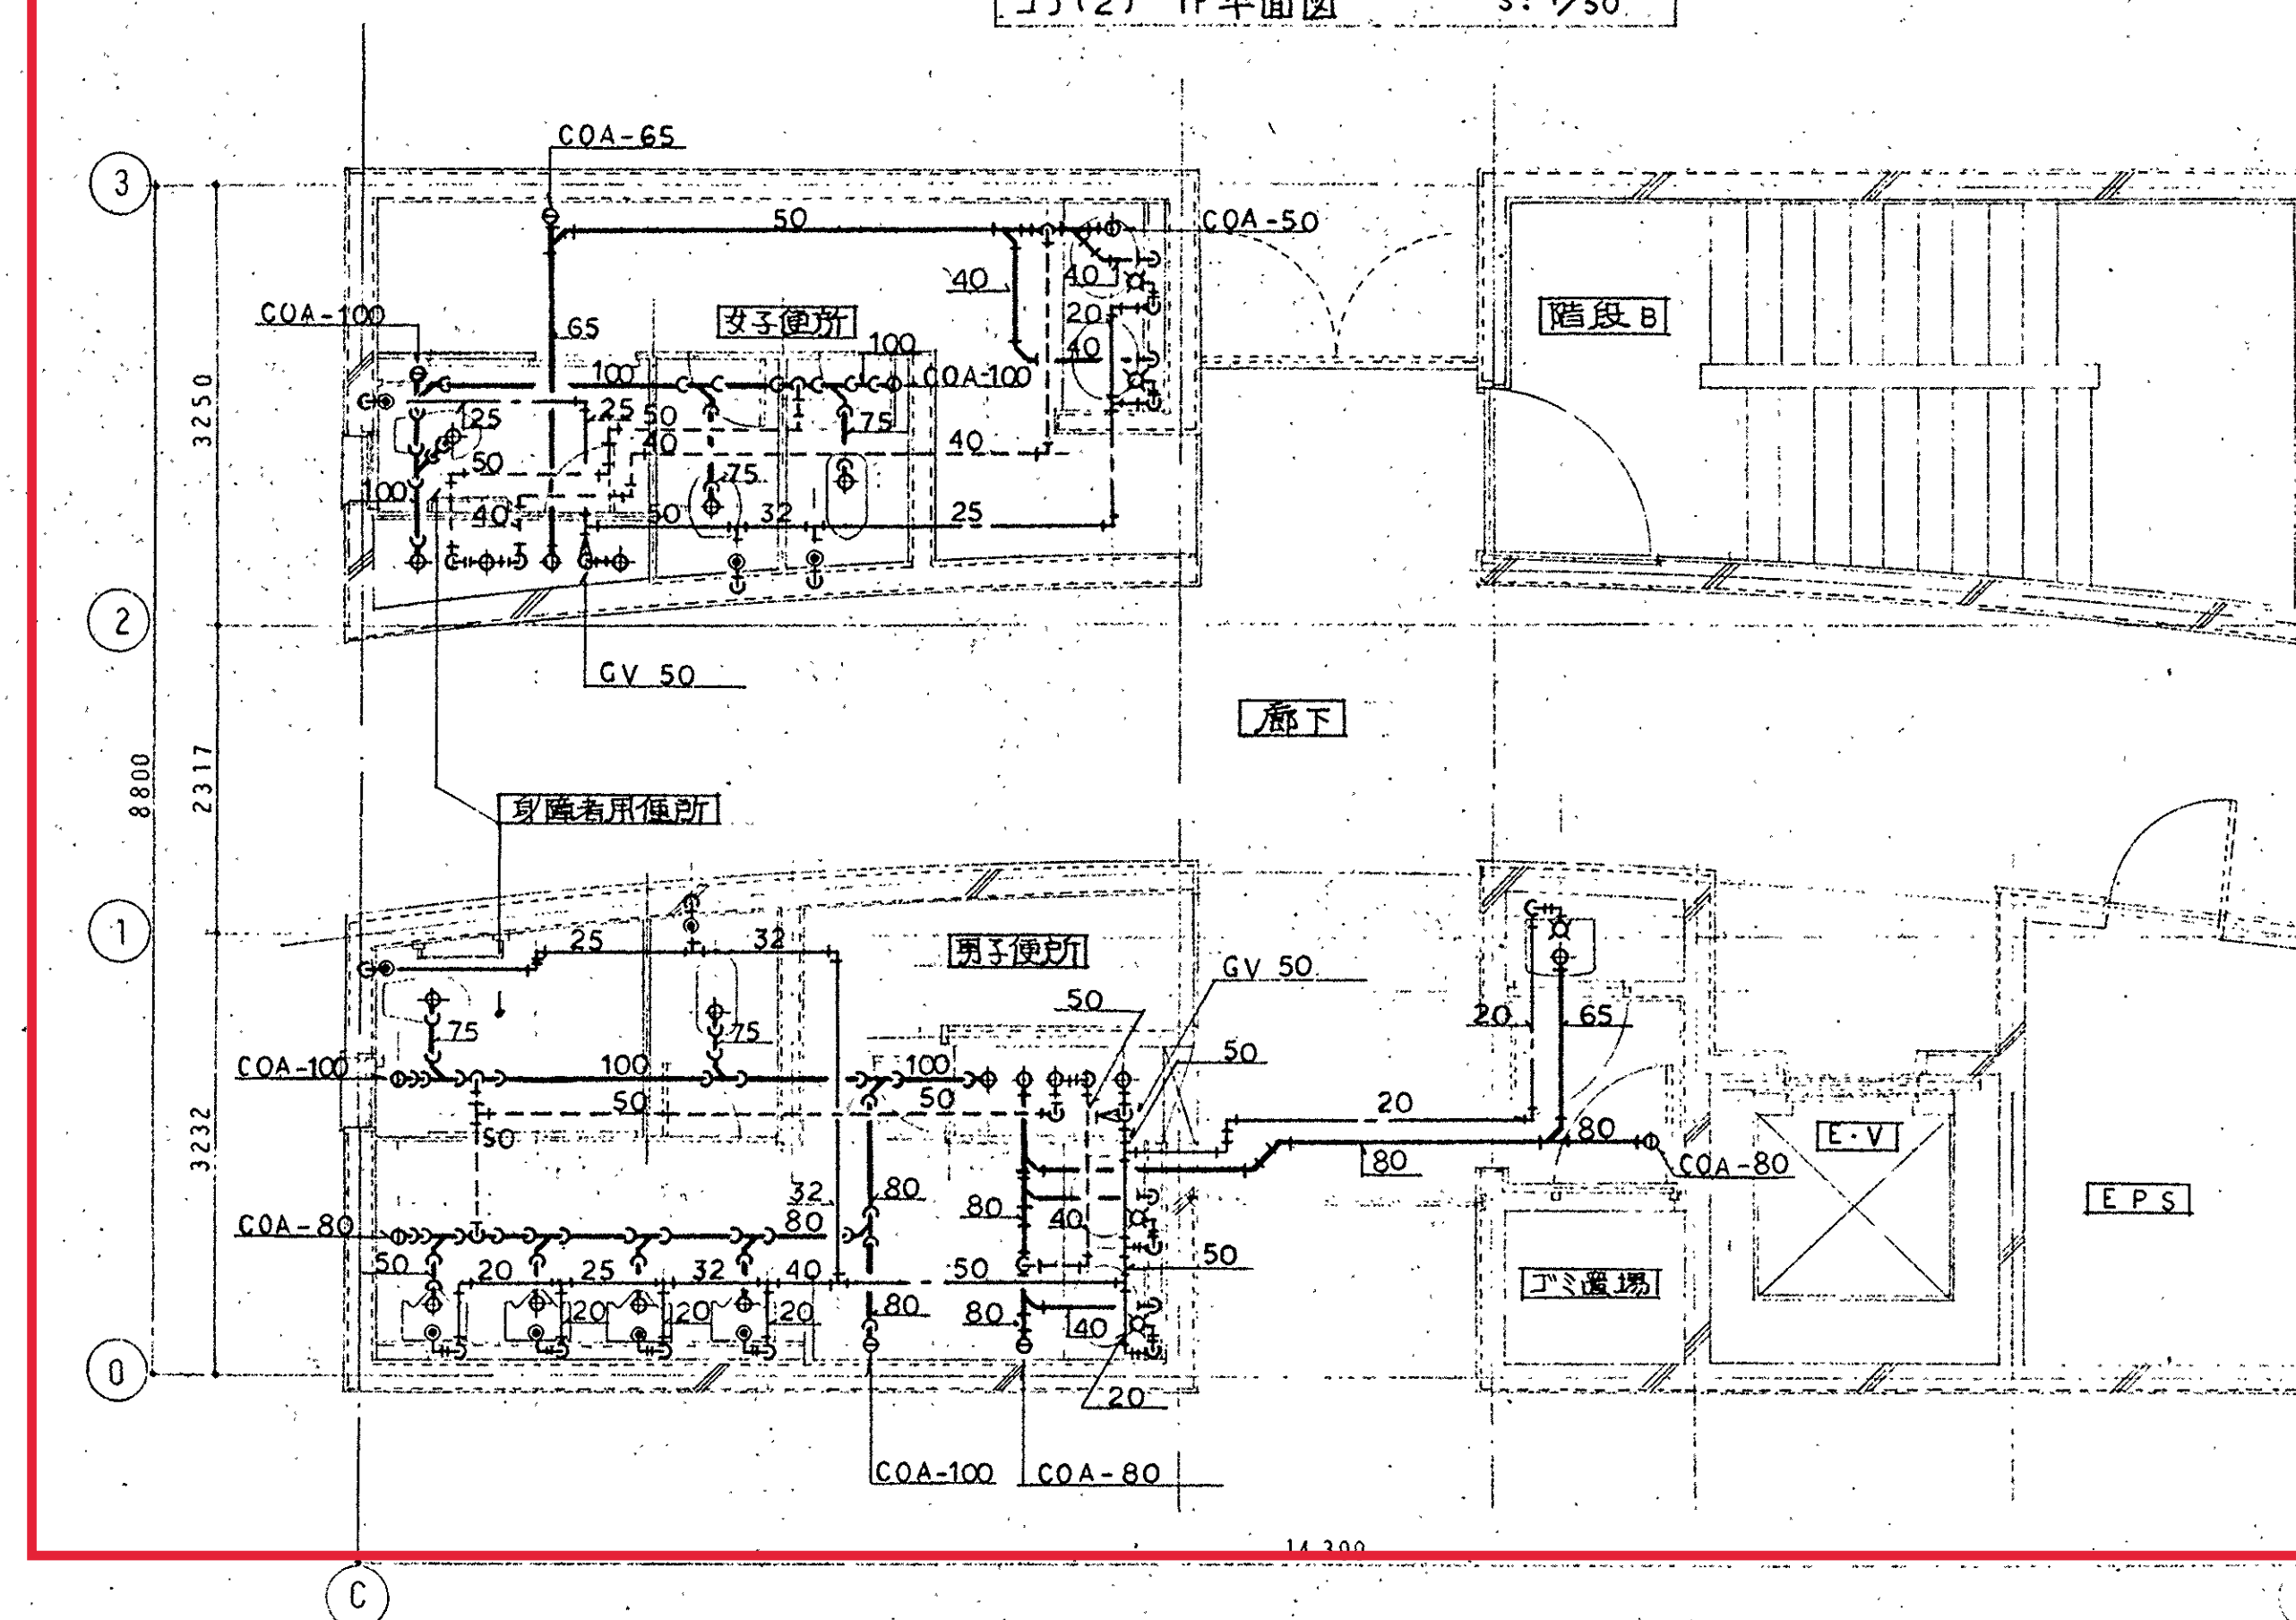

コア(2) 2,3F平面図 S: 1/50

女子便所		
洋風便器	C-21	1
和風便器	C-750	1
身障者用便器	C-48AS	1
洗面器	L-548	2
化粧鏡	別途工事	
床上掃除口	COA-50	1
"	COA-65	1
"	COA-100	1

男子便所 他		
和風便器	C-750	1
身障者用便器	C-48AS	1
小便器	U-370(2)	2
"	U-307C(2)	1
掃除用洗	SK-22A	1
洗面器	L-548	1
化粧鏡	別途工事	
床上掃除口	COA-80	3
"	COA-100	2

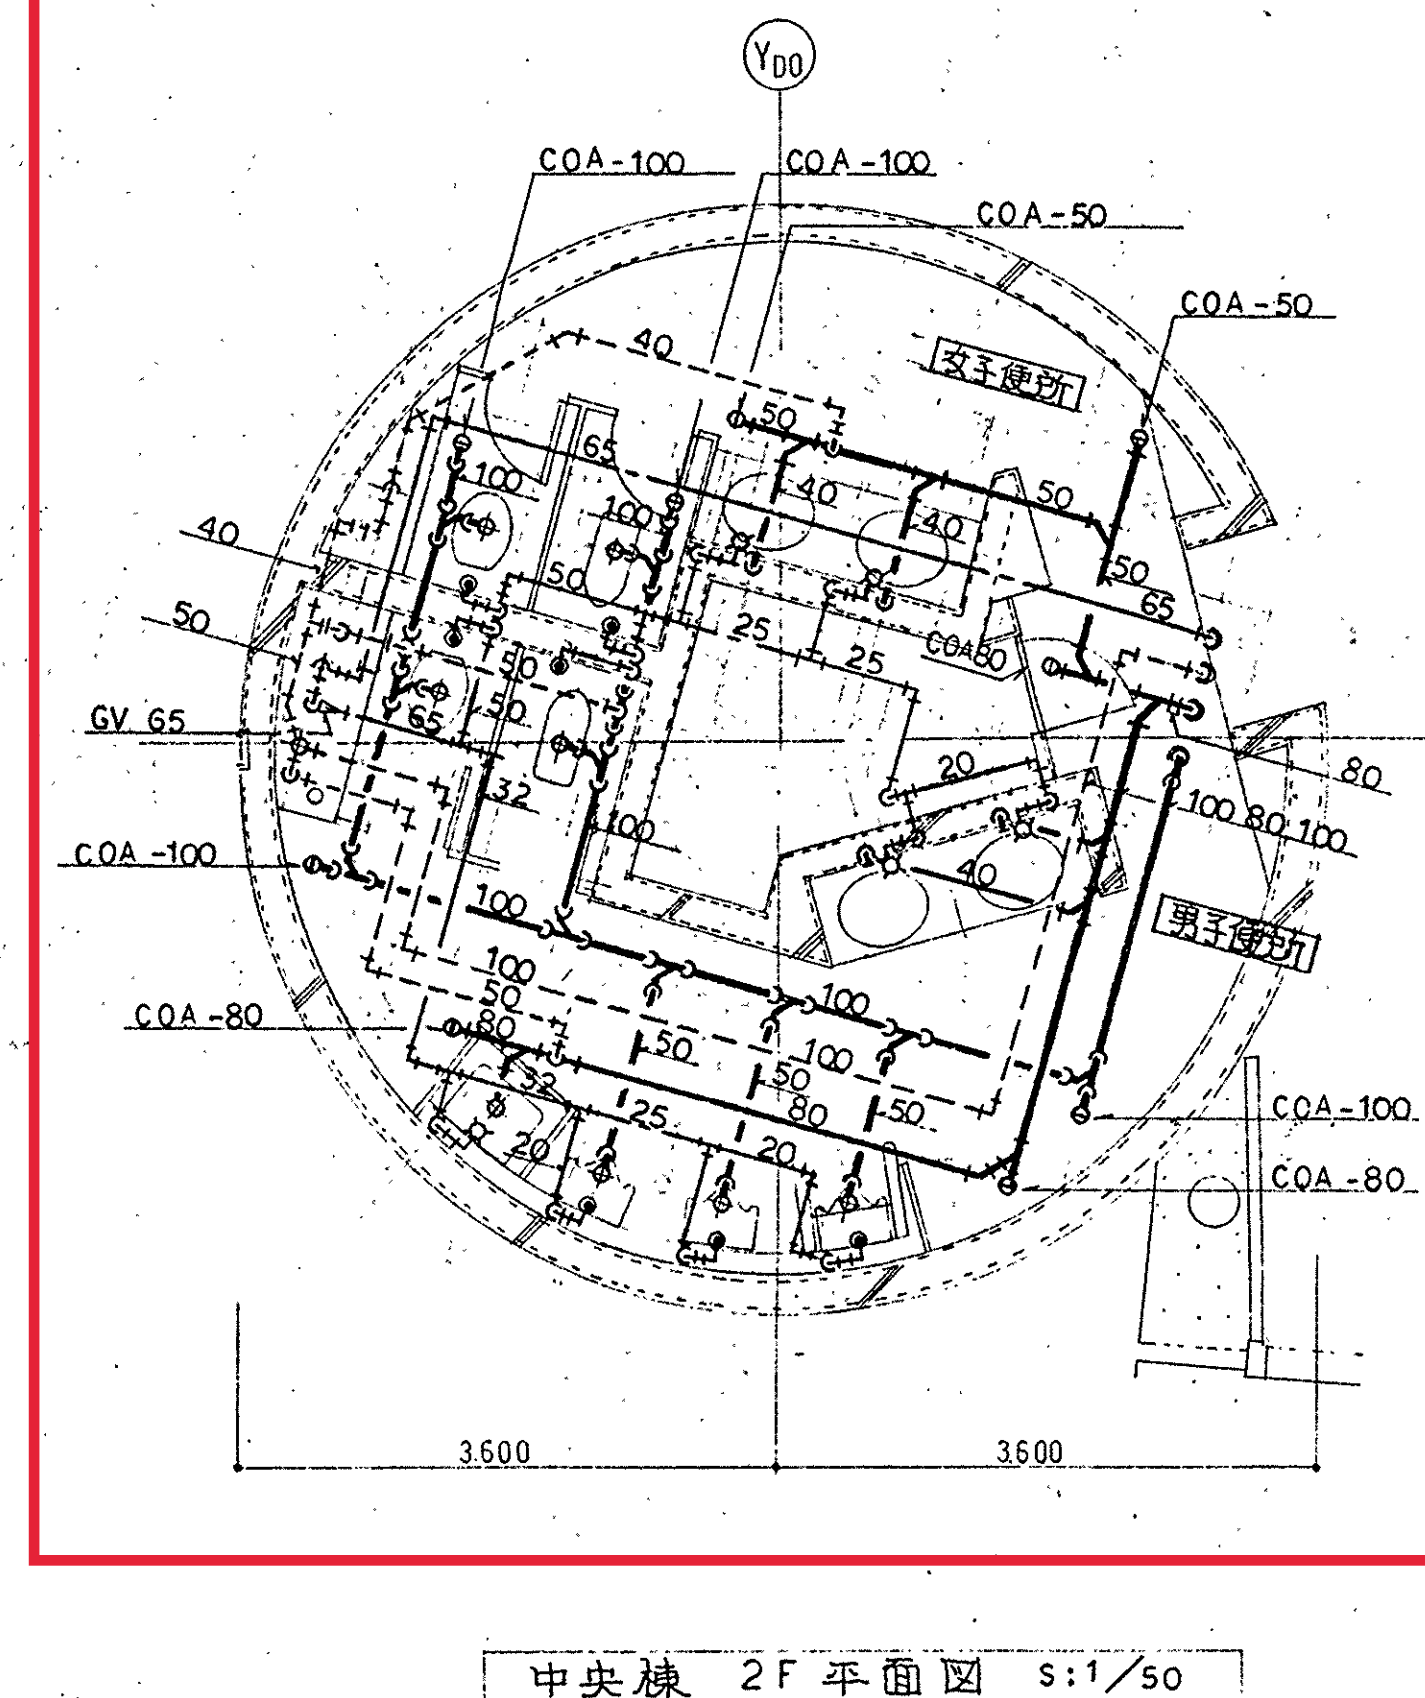


中央棟 2F平面図 S: 1/50

女子便所		
洋風便器	C-48	1
和風便器	C-750	1
洗面器	L-548	2
化粧鏡	別途工事	
床上掃除口	COA-50	2
"	COA-100	2

男子便所		
洋風便器	C-48	1
和風便器	C-750	1
小便器	U-370(1)	2
"	U-307C(1)	1
掃除用洗	SK-22A	1
洗面器	L-548	2
化粧鏡	別途工事	
床上掃除口	COA-80	3
"	COA-100	2


B1

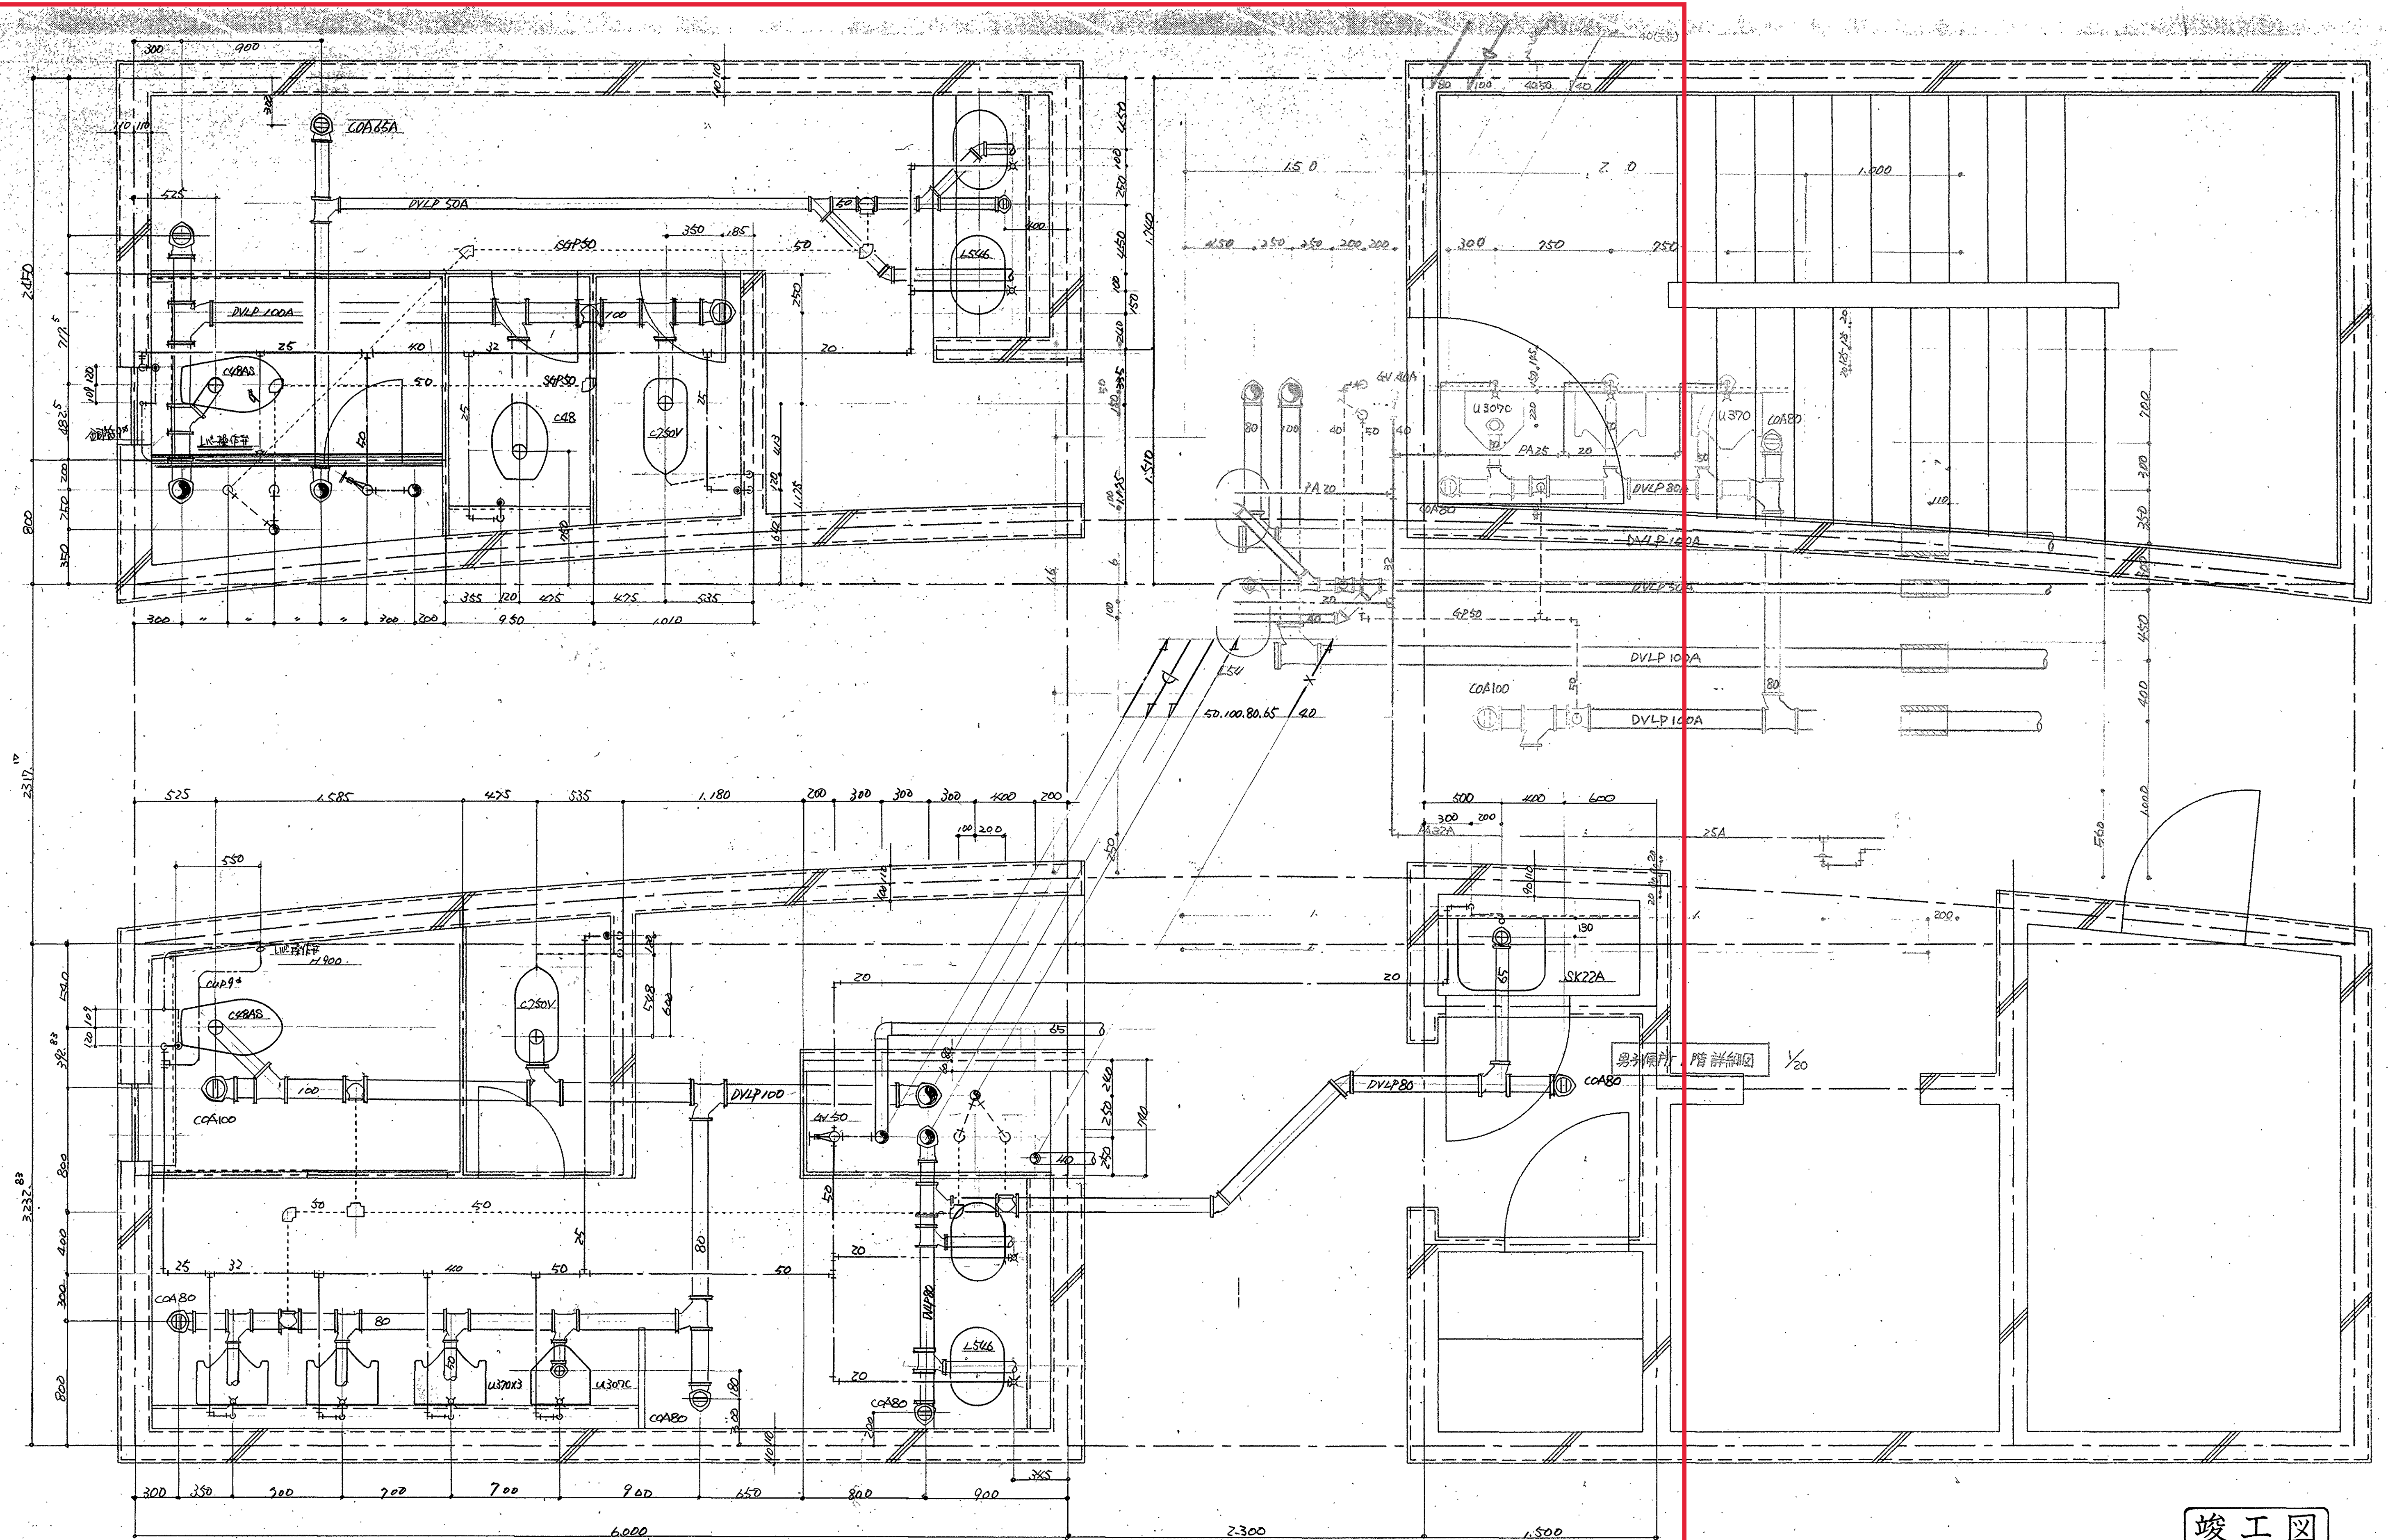

竣工图

施工図	滋賀県知事 稲葉 稔 殿				
図面名称	コア2平面詳細図 便所詳細図				
図面番号	NO. 9		縮 尺		
作成年月日	76年5月10日		1/20		
株式会社 新栄管工業					



B5

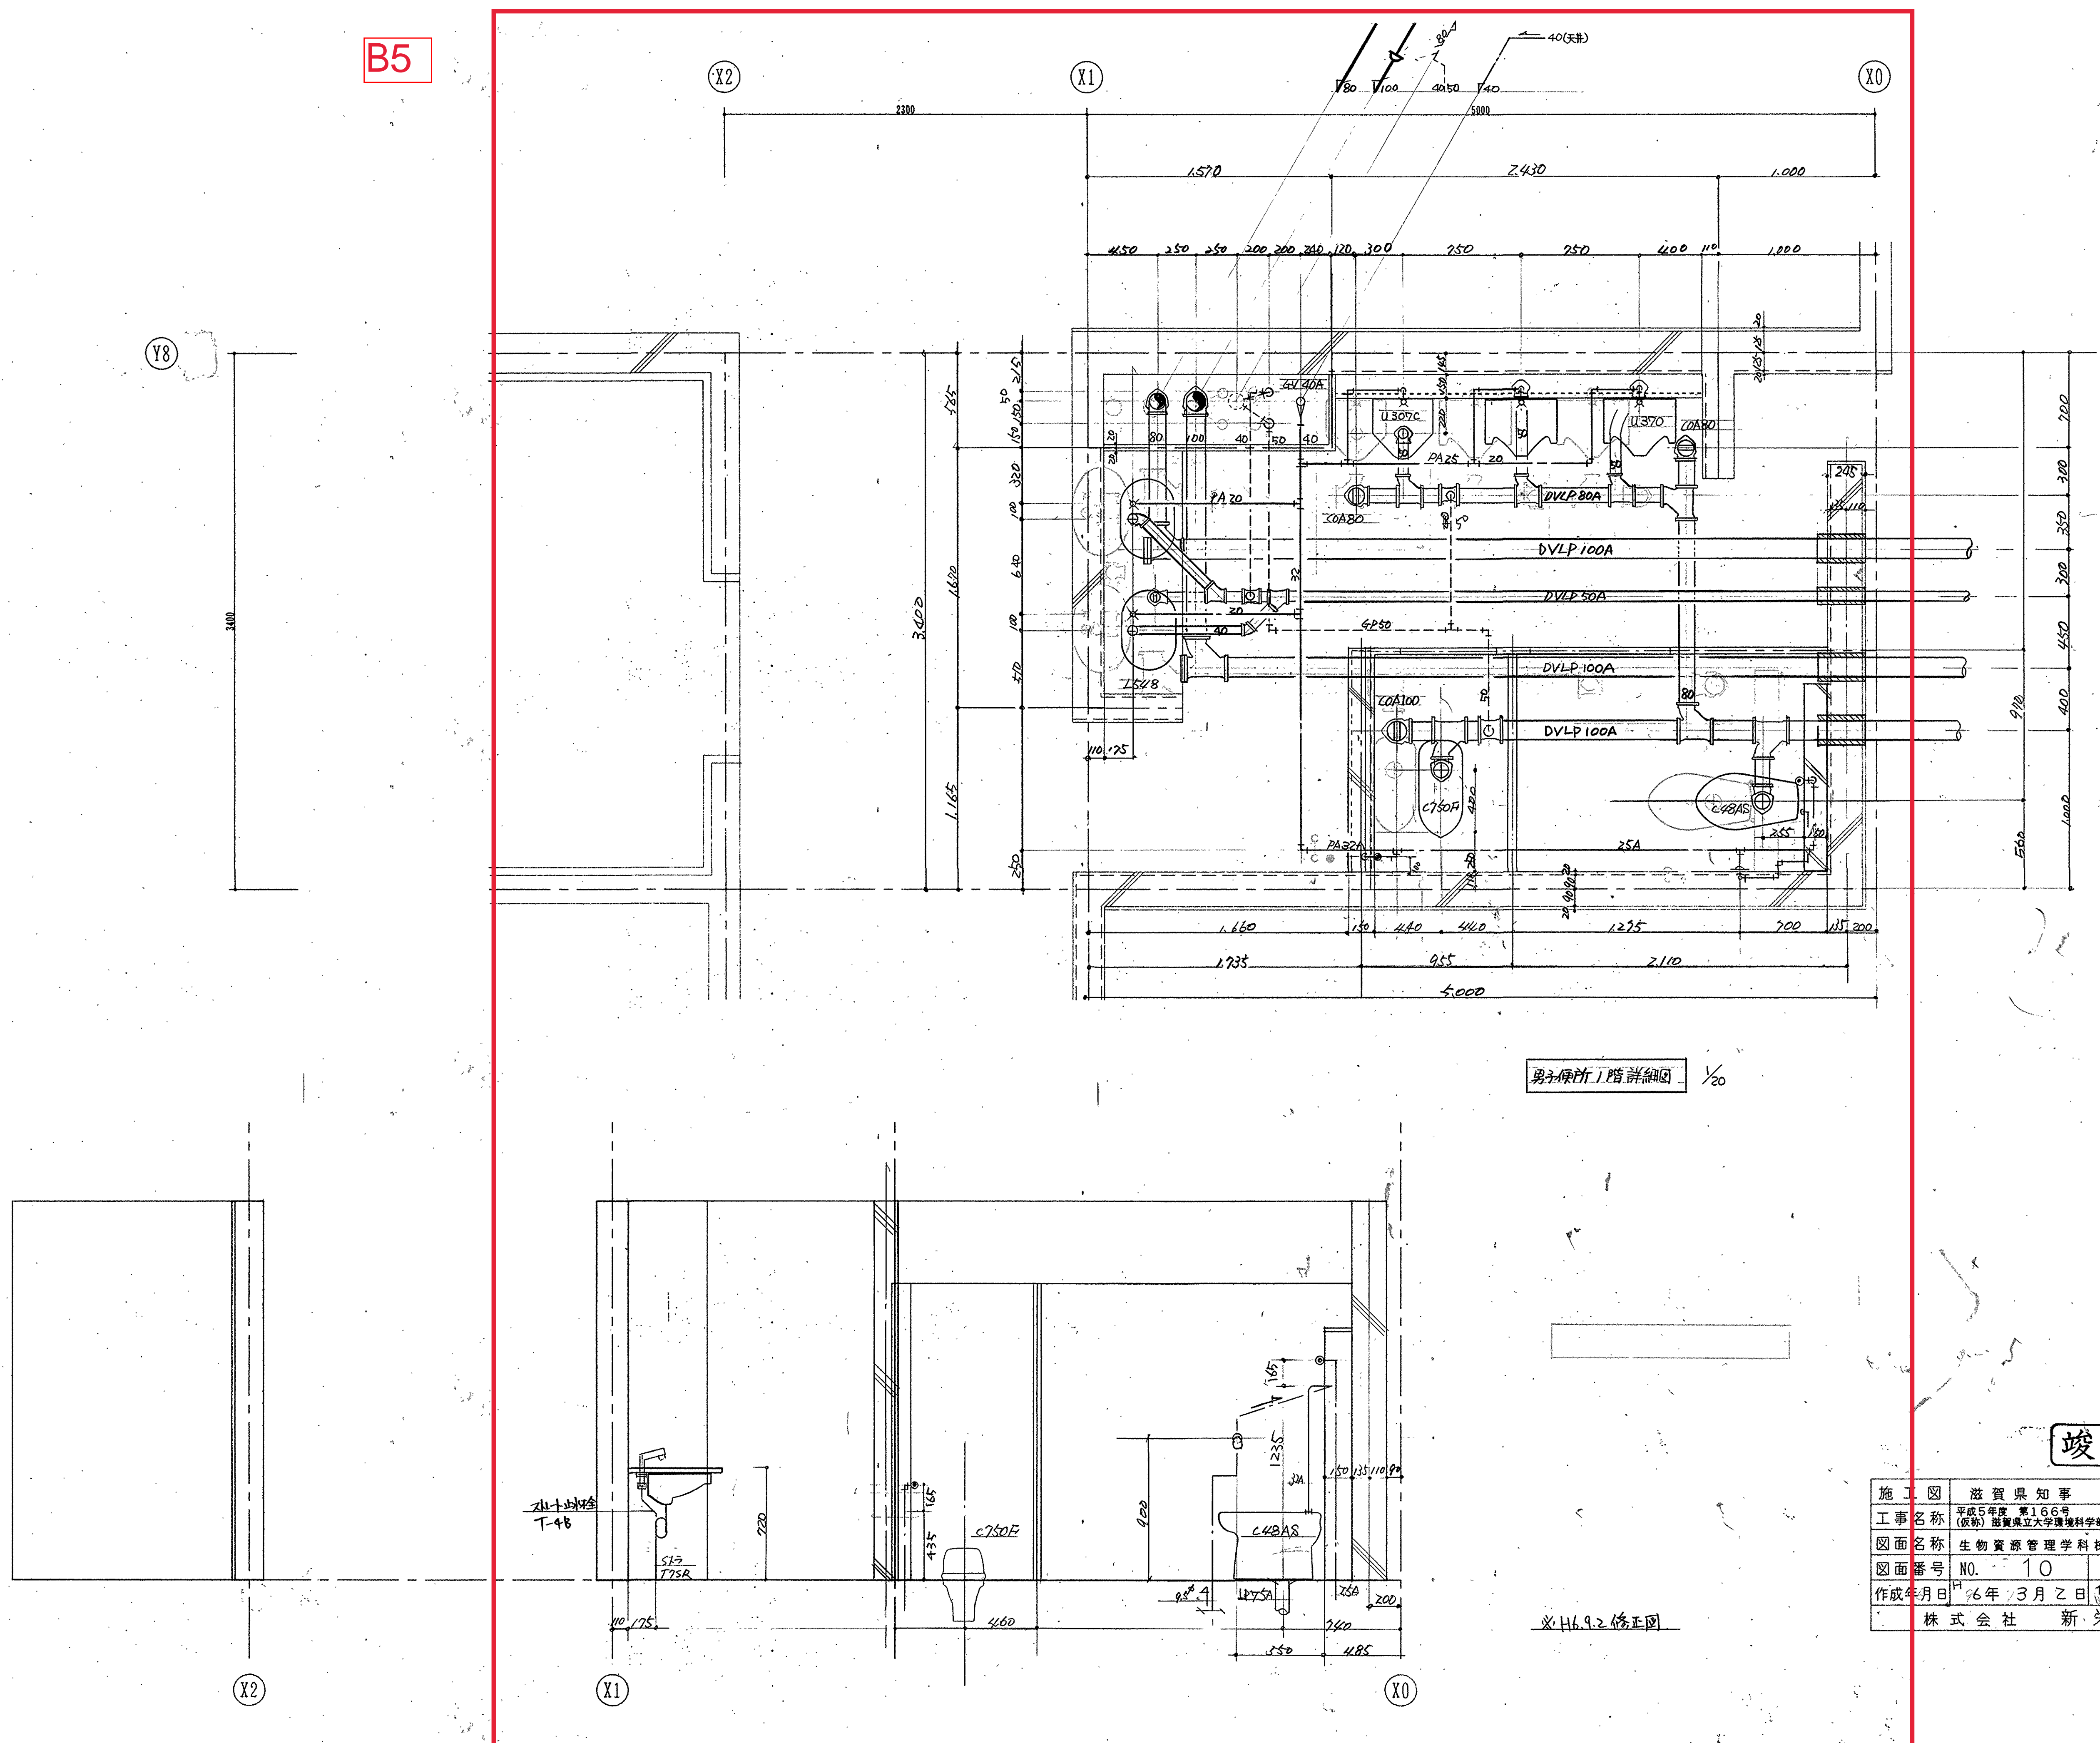


竣工図

施工図	滋賀県知事 稲葉 稔 殿			
図面名称	生物資源管理学科棟男子便所平面詳細図			
図面番号	NO. 10		縮 尺	
作成年月日	H6年3月2日		1/20	
株式会社 新栄管工業				

B5

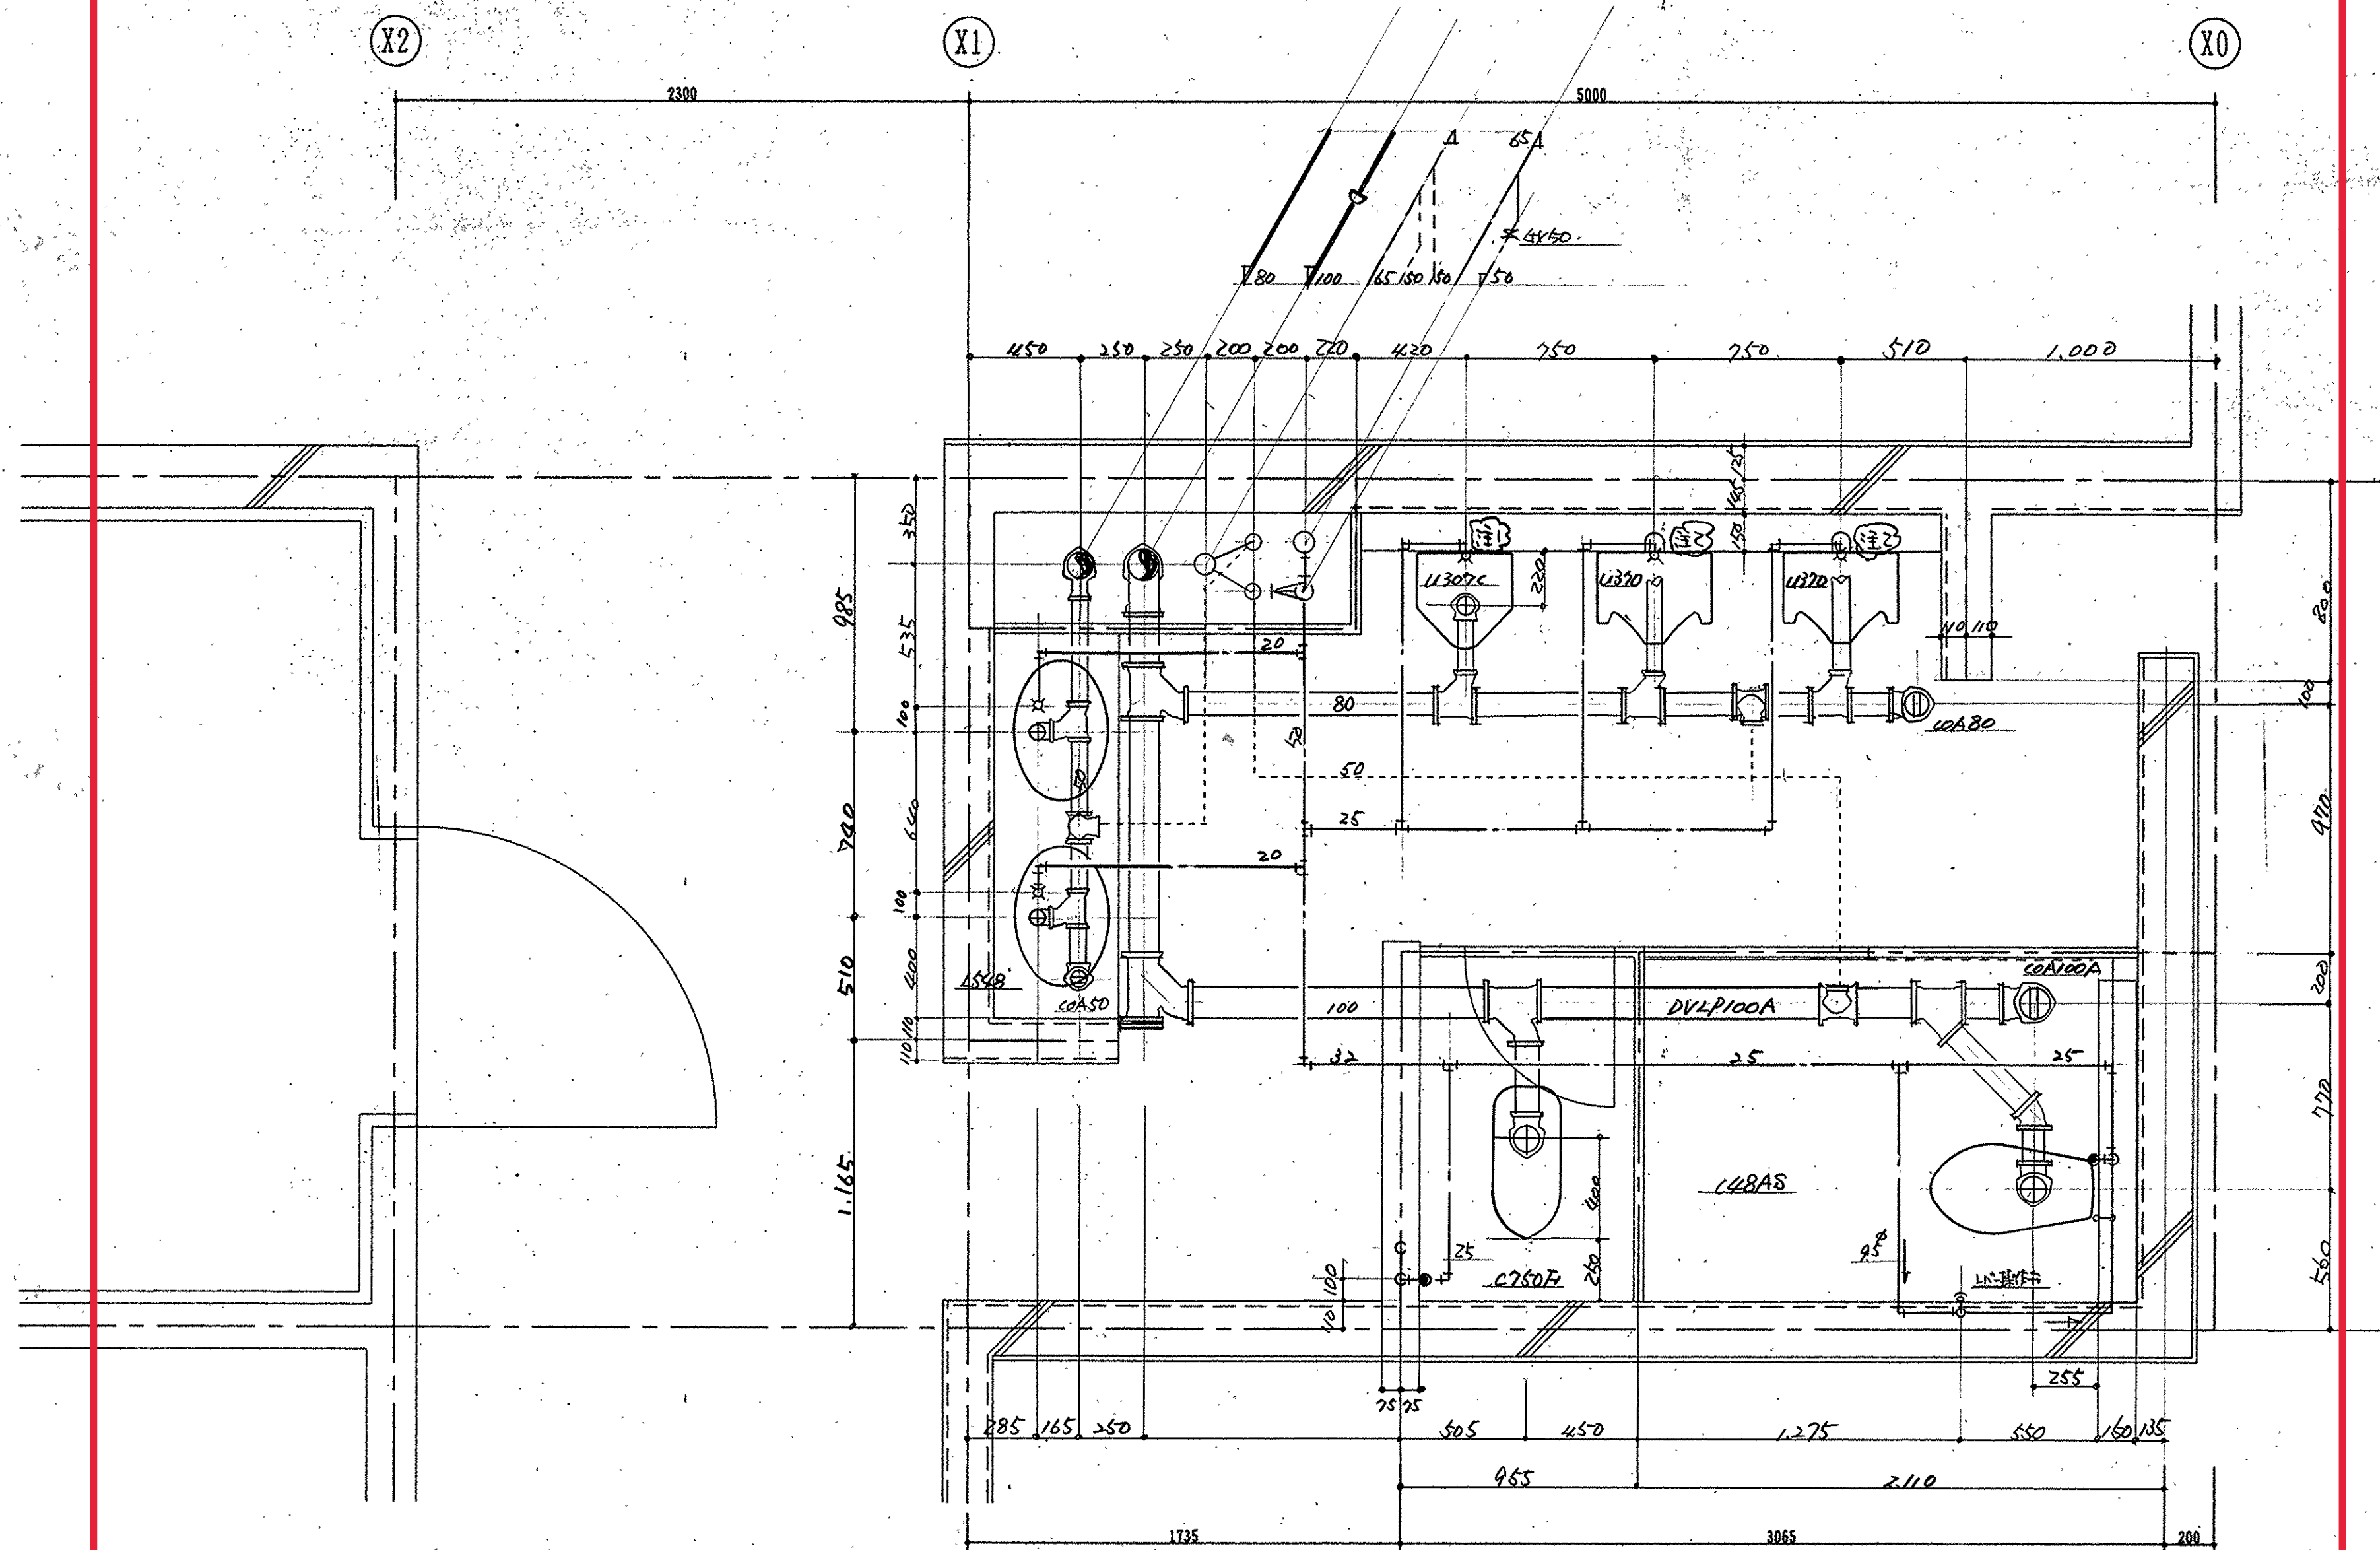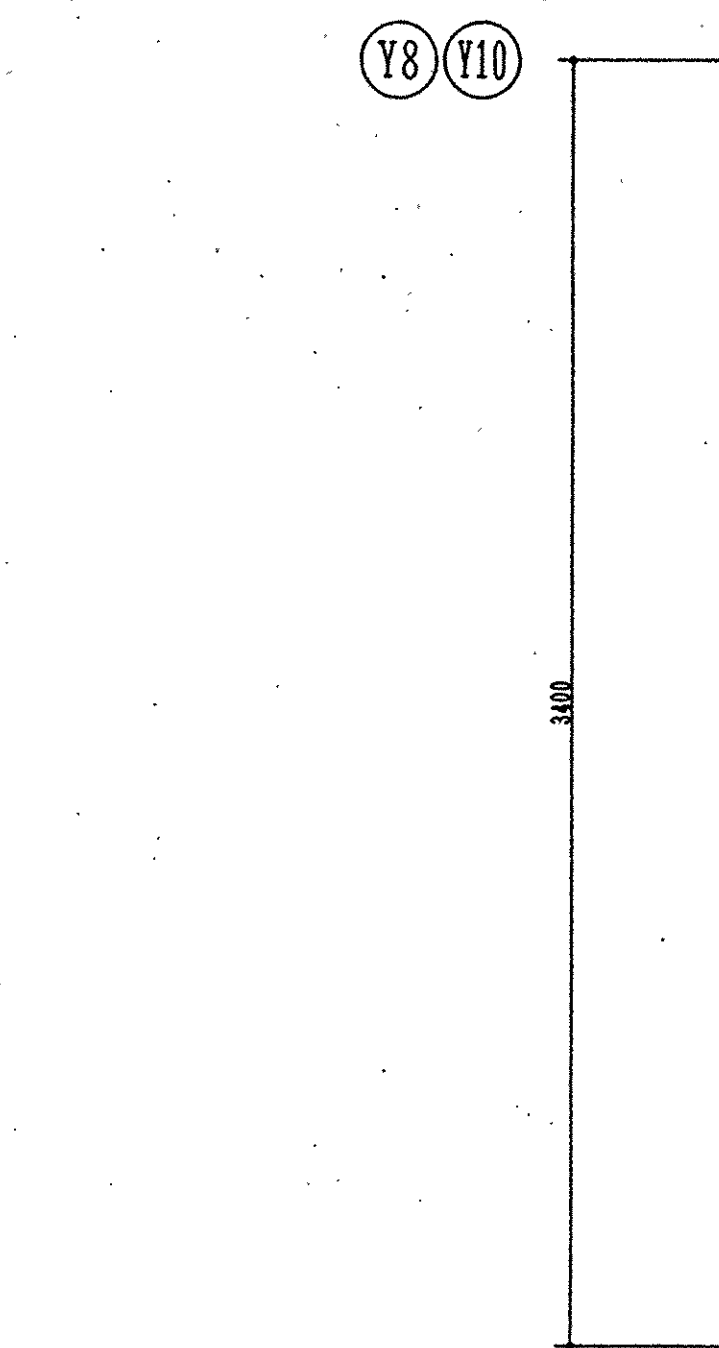

注1. u307c 給水取出口 H.1.100
注2. u370 " H.1.200
u370

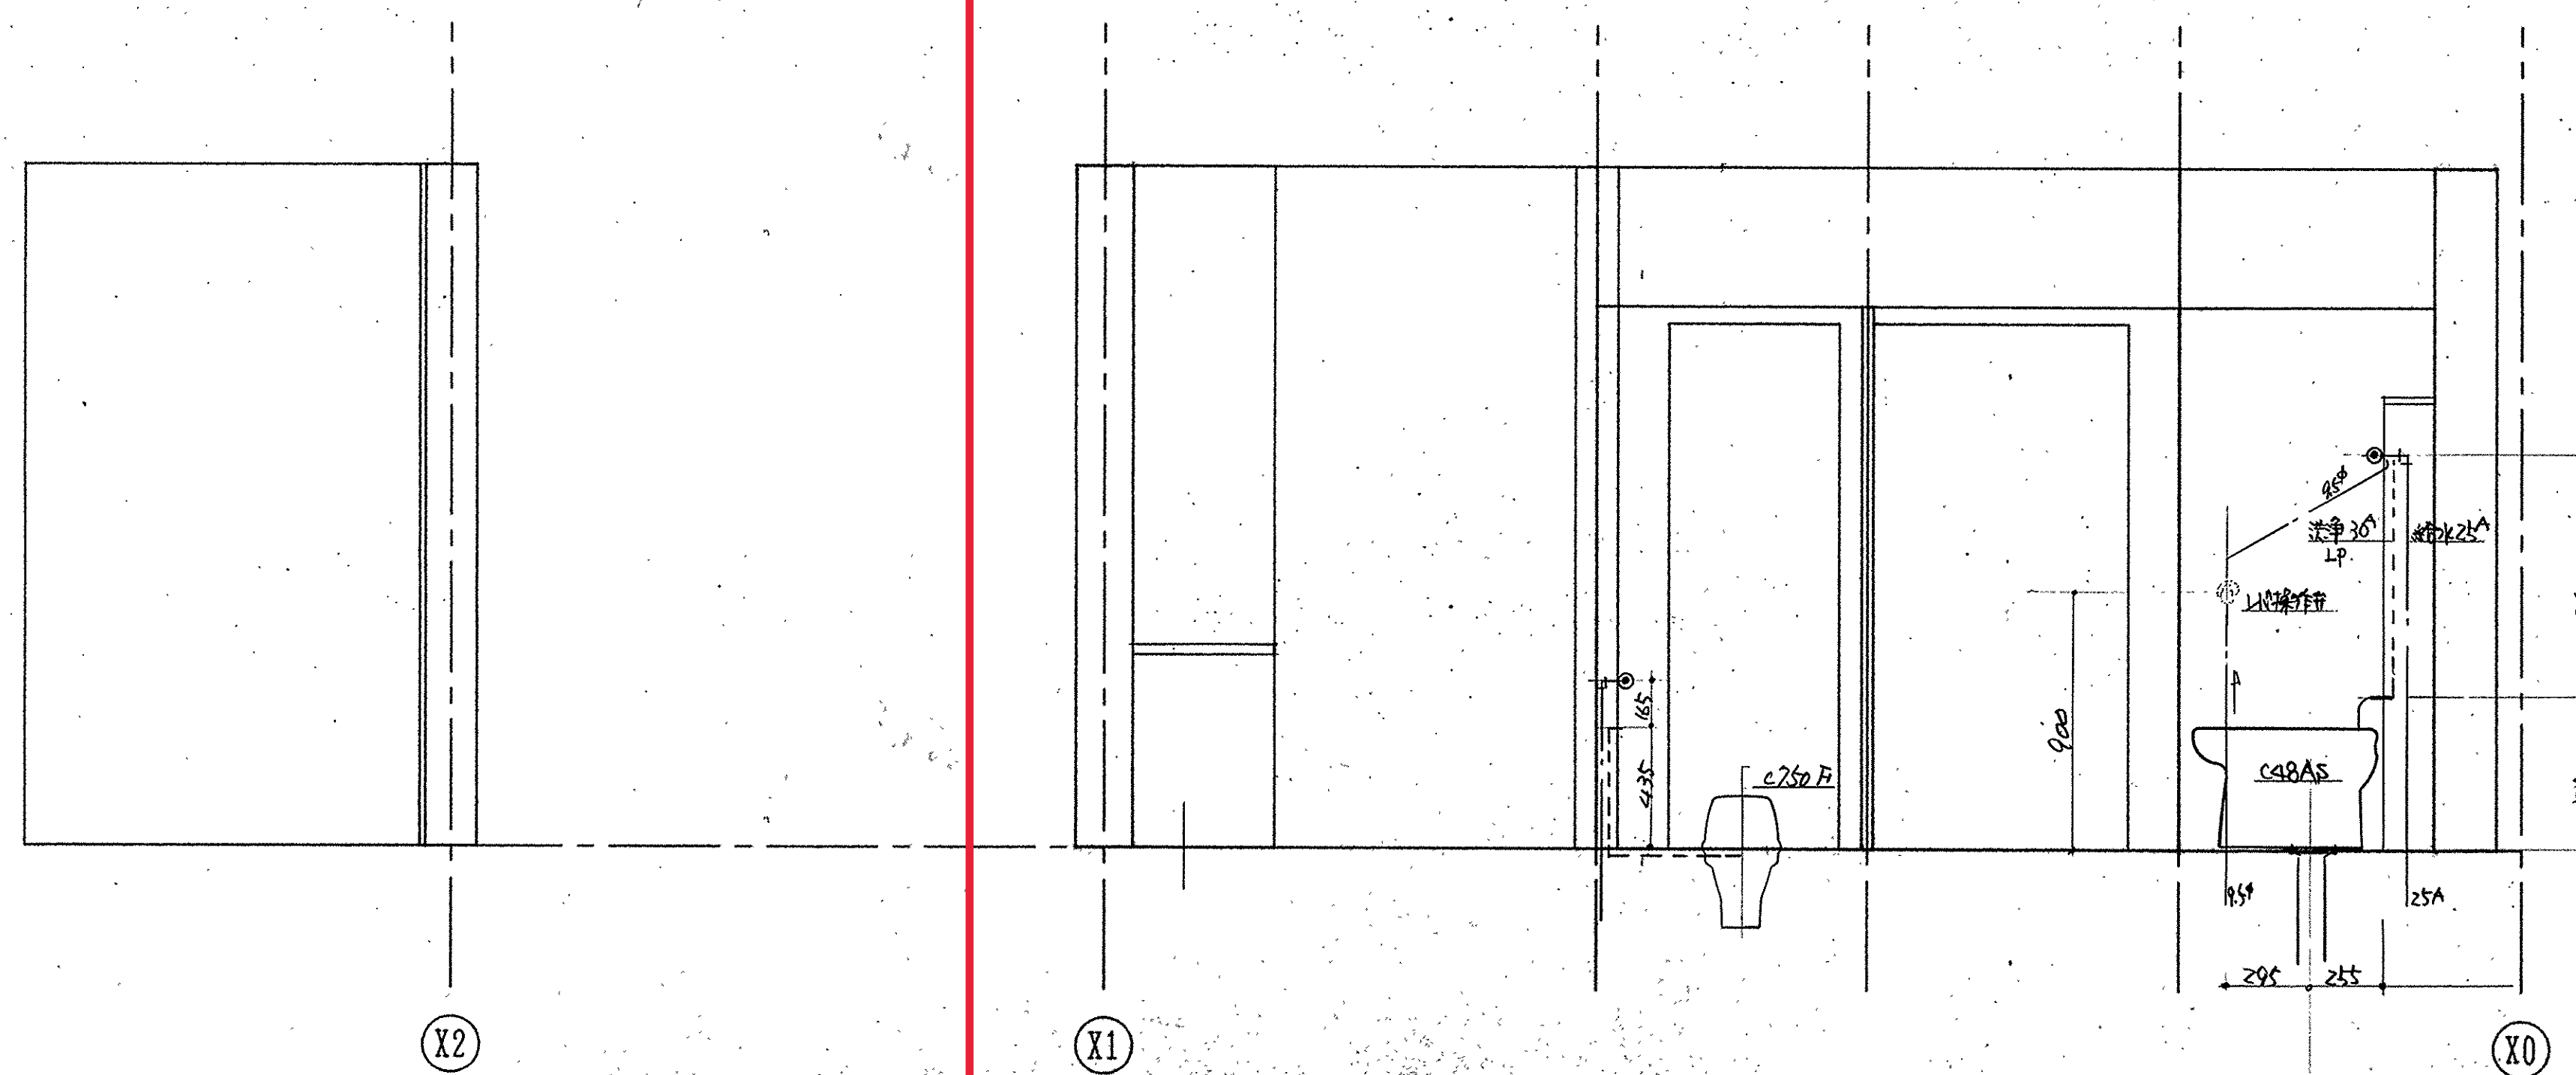

生物資源管理学科 2.3階詳細図 1/20

竣工図

施工図	滋賀県知事 稲葉 稔 殿
工事名称	平成5年度 第166号 （名称）滋賀県立大学環境科学部棟第1期新築給排水衛生設備工事
図面名称	生物資源管理学科棟男子便所平面詳細図
図面番号	NO. 11 縮 尺
作成年月日	平成6年 9月 7日 1/20
株式会社 新栄管工業	

X2



※受水層のFL寸法は、1FL-100ヨリ寸法とする

竣工图

施工図	滋賀県知事	沼葉	稔	殿
工事名称	平成5年度 第166号 (仮称) 滋賀県立大学環境科学部棟	第1期新築給排水衛生設備工事		
図面名称	環境生態学科棟女子	便所平面詳細図		
図面番号	N0. 13	縮 尺		
作成年月日	6年9月10日	1/20		
株式会社		新栄管工業		