






女子便所		
和風便器	C-750F	1
身障者用便器	C-48AS	1
洗面器	L-548	2
化粧鏡は別途工事		
掃除用流し	SK-22A	1
床上掃除口	COA-80	1
"	COA-100	1
G.V.	40	1

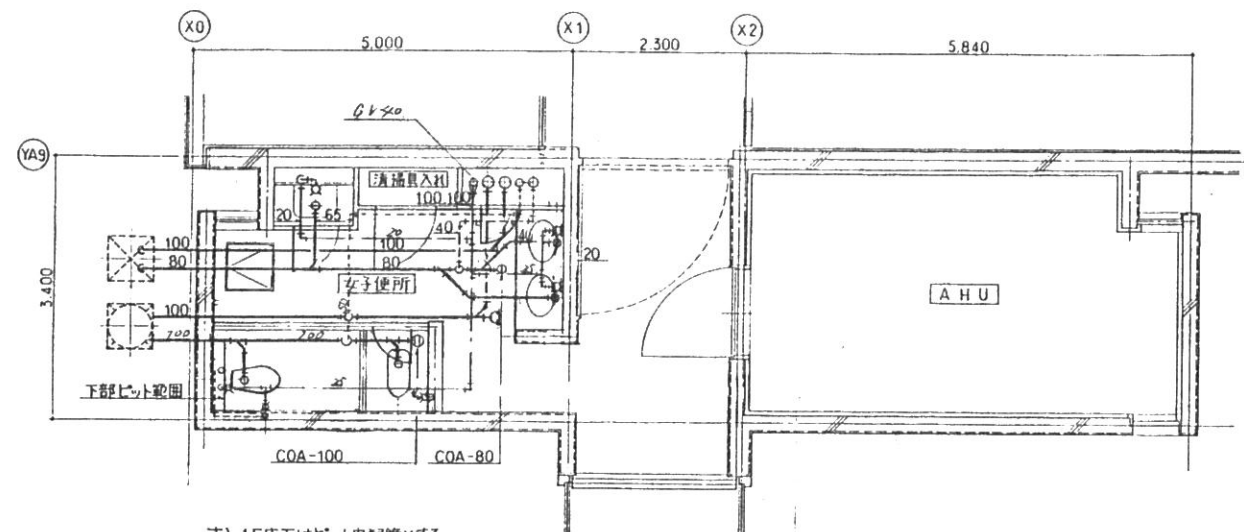


注) 1F床下はヒット内配管とする。

生物資源管理学科棟 女子便所 1F平面詳細図 1/50

2F 女子便所		
排水設備	80	1
"	100	1
和風便器	C-750F	1
身障者用便器	C-48AS	1
洗面器	L-548	2
化粧鏡は別途工事		
掃除用流し	SK-22A	1
床上掃除口	COA-80	2
"	COA-100	2
G.V.	40	1
研火口ハ-	HG 25S	1

3F 女子便所		
和風便器	C-750F	1
身障者用便器	C-48AS	1
洗面器	L-548	2
化粧鏡は別途工事		
掃除用流し	SK-22A	1
床上掃除口	COA-80	2
"	COA-100	2
G.V.	40	1
"	40	1
研火口ハ-	HG 25S	1
小口通気	80	2
"	100	1
排水口	20	1


1~3F 機械室		
G.V.	25	3
G.V.	65	1

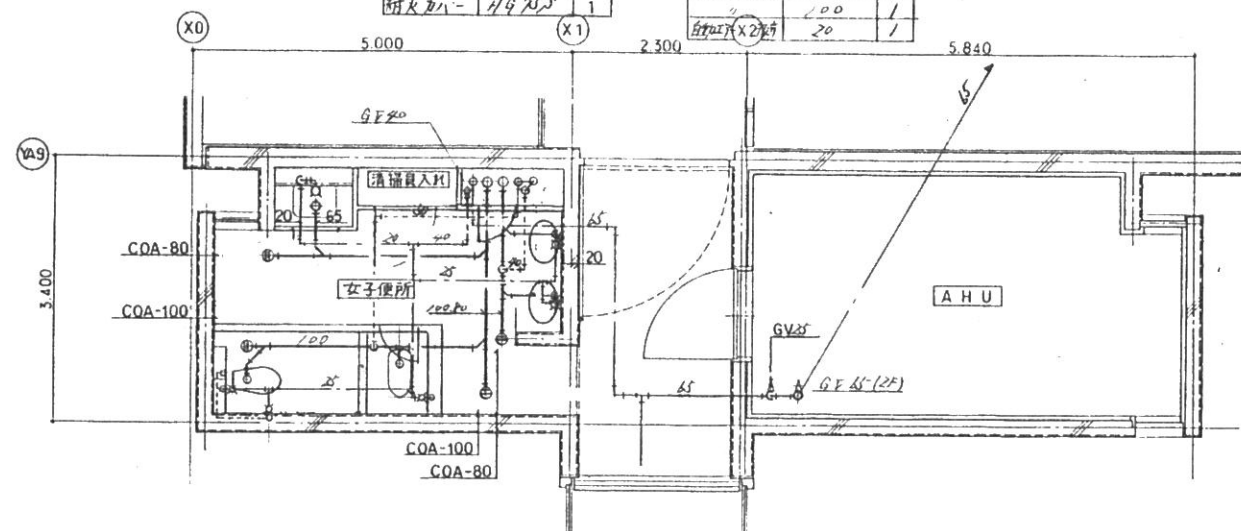

生物資源管理学科棟 女子便所 2F平面詳細図 1/50

B6

男子便所		
和風便器	C-750F	1
身障者用便器	C-48AS	1
洗面器	L-548	2
化粧鏡は別途工事		
小便器	U-370	2
"	U-307C	1
床上掃除口	COA-50	1
"	COA-100	1

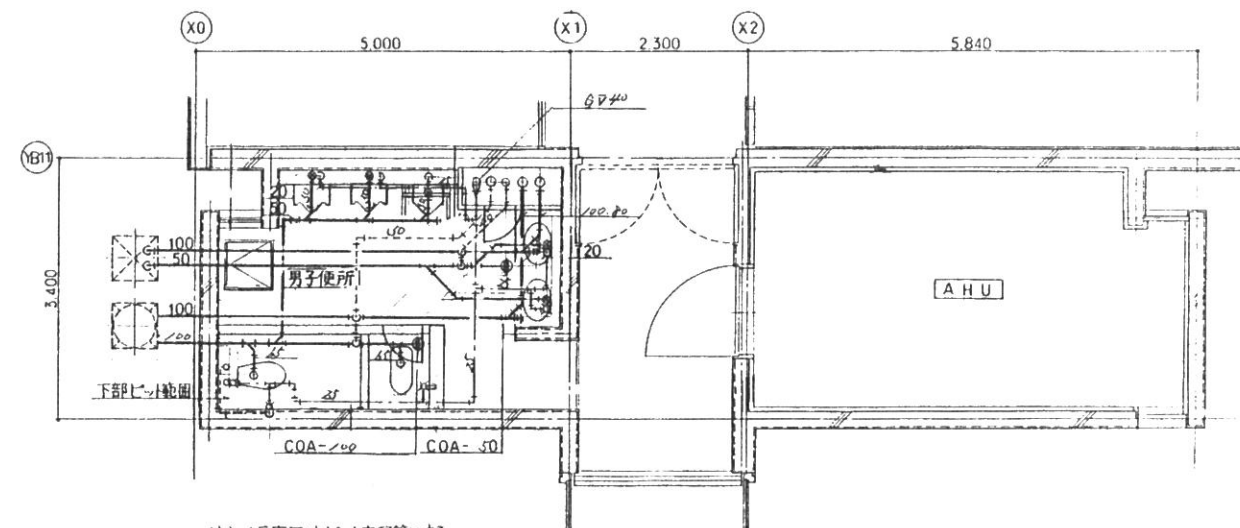


注) 1F床下はヒット内配管とする。

環境生態学科棟 男子便所 1F平面詳細図 1/50

1~3F 機械室		
G.V.	25	3
G.V.	65	1

2F 男子便所		
和風便器	C-750F	1
身障者用便器	C-48AS	1
洗面器	L-548	2
化粧鏡は別途工事		
小便器	U-370	2
"	U-307C	1
床上掃除口	COA-50	1
"	COA-80	1
"	COA-100	2
G.V.	40	1
研火口ハ-	HG 25S	1

3F 男子便所		
和風便器	C-750F	1
身障者用便器	C-48AS	1
洗面器	L-548	2
化粧鏡は別途工事		
小便器	U-370	2
"	U-307C	1
床上掃除口	COA-50	1
"	COA-80	1
"	COA-100	2
G.V.	20	1
"	40	1
研火口ハ-	HG 25S	1
小口通気	80	2

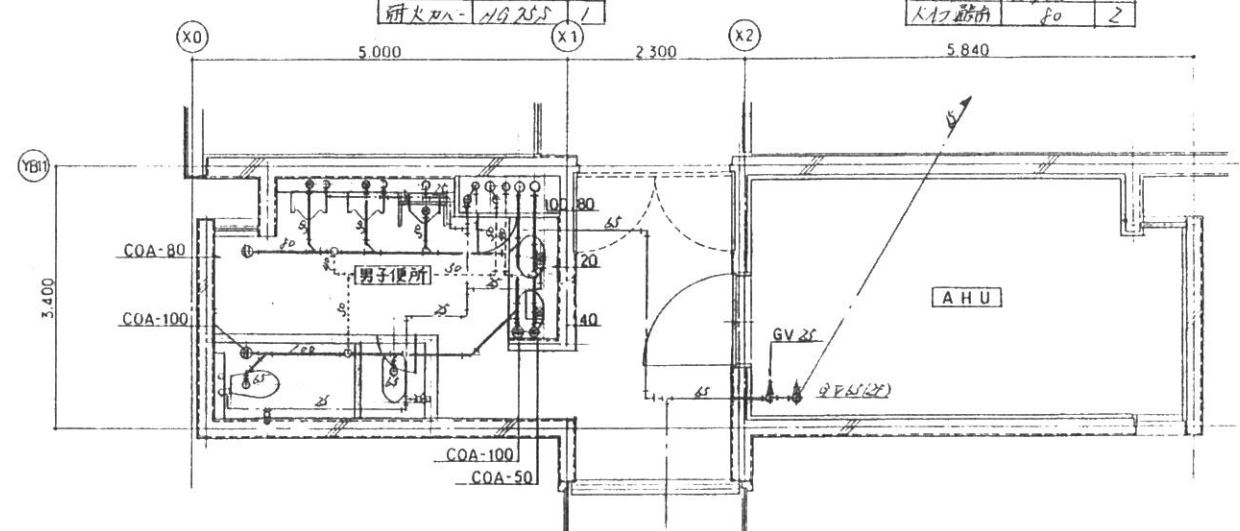

環境生態学科棟 男子便所 2F平面詳細図 1/50

B4

完成図