

機 器 表 1

※ 数量は全て建設仕様の数とする。

機器番号	機 器 名 称	仕 様	動 力			台数	設置場所	備 考
			電源KW	相φ	電圧V			
TW-1	受水槽	形式 FFRP製角 パネル中仕切り付形 (単板製) 有効容量 51.8 l 外形寸法 4,500×5,000×3,000H チャンネルベース 付属品 2/3 G 標準品一式、通気口、電極座 (4P 3P X 2組用) マンホール (二重蓋製・施設付)				1	受水槽ポンプ室	架台は溶融亜鉛メッキ仕上 ボルト・ナット SUS製
PW-1	加圧給水ポンプユニット	形式 周波数制御方式 (赤水対策品) 口径 65φ x 50φ 揚程 500 l/min 運転電圧 40 mAq 制御 単独交互運転 付属品 スプリング 標準品一式	7.5	3	200	1	受水槽ポンプ室	内部ナイロンコーティング
HB-1	2号消火栓箱	形式 火報併設埋込形 外形寸法 750×230×1,150H 消火栓 25 ホース 25A, 20m 付属品 リール形 標準品一式				19	各階 廊下保管庫	
WHE-1	電気湯沸器	形式 貯湯式床置形 (飲用) 貯湯容量 15 l, 10 l 消費電力 ヒーター	3	1	200	3	1階談話室、控室	減圧弁内蔵仕様
WHE-2	電気湯沸器	形式 貯湯式床置形 (洗用) 貯湯容量 20 l 消費電力 ヒーター	2	1	200	1	学部長室	減圧弁内蔵仕様
PW-2	排水水中ポンプ	形式 フロー制御方式 口径 50φ, 200 l/min, 5 mAq 付属品 標準品一式	0.4	3	200	1	受水槽ポンプ室	アラスチック製




器 具 表

階 室 名 器具名称			合 計	1 階														2 階														3 階														備 考	
				西側便所(男)	西側便所(女)	西側身障用便所	西側教授室	西側助教授室	西側演習室	東側演習室	東側研究室	東側装置室	東側便所(男)	東側便所(女)	東側助教授室	東側助教授室	学部長室	熱源機械室	廃棄保管庫	西側演習室	西側便所(男)	西側便所(女)	西側身障用便所	西側教授室	西側助教授室	西側客員教授室	東側便所(男)	東側便所(女)	東側教授室	東側助教授室	東側客員教授室	東側研究室	東側演習室	東側装置室	西側演習室	西側便所(男)	西側便所(女)	西側身障用便所	西側教授室	西側助教授室	東側便所(男)	東側便所(女)	東側教授室	東側助教授室	東側研究室		東側装置室	
和風大便器	C750 F	TV750BR, T82A32, T80B32, TS116MD	12	1	1								1	1						1	1																		1	1	
洋風大便器	C21	TV750DHR, TC272N, T52S32R, T53WR75 T53DS, 1650	6		1									1							1	
小便器	U370	TG60SN, T62-16, T64CW, TU37D	12	2									2							2	
洗面器	VETRO-8PR	RB1, F30	24	2	1					1	2	1	1							2	1					1	1				1	2	

竣工図

滋賀県近江八幡市
志賀設備工業株式会社
代表取締役 石井 隆


C4

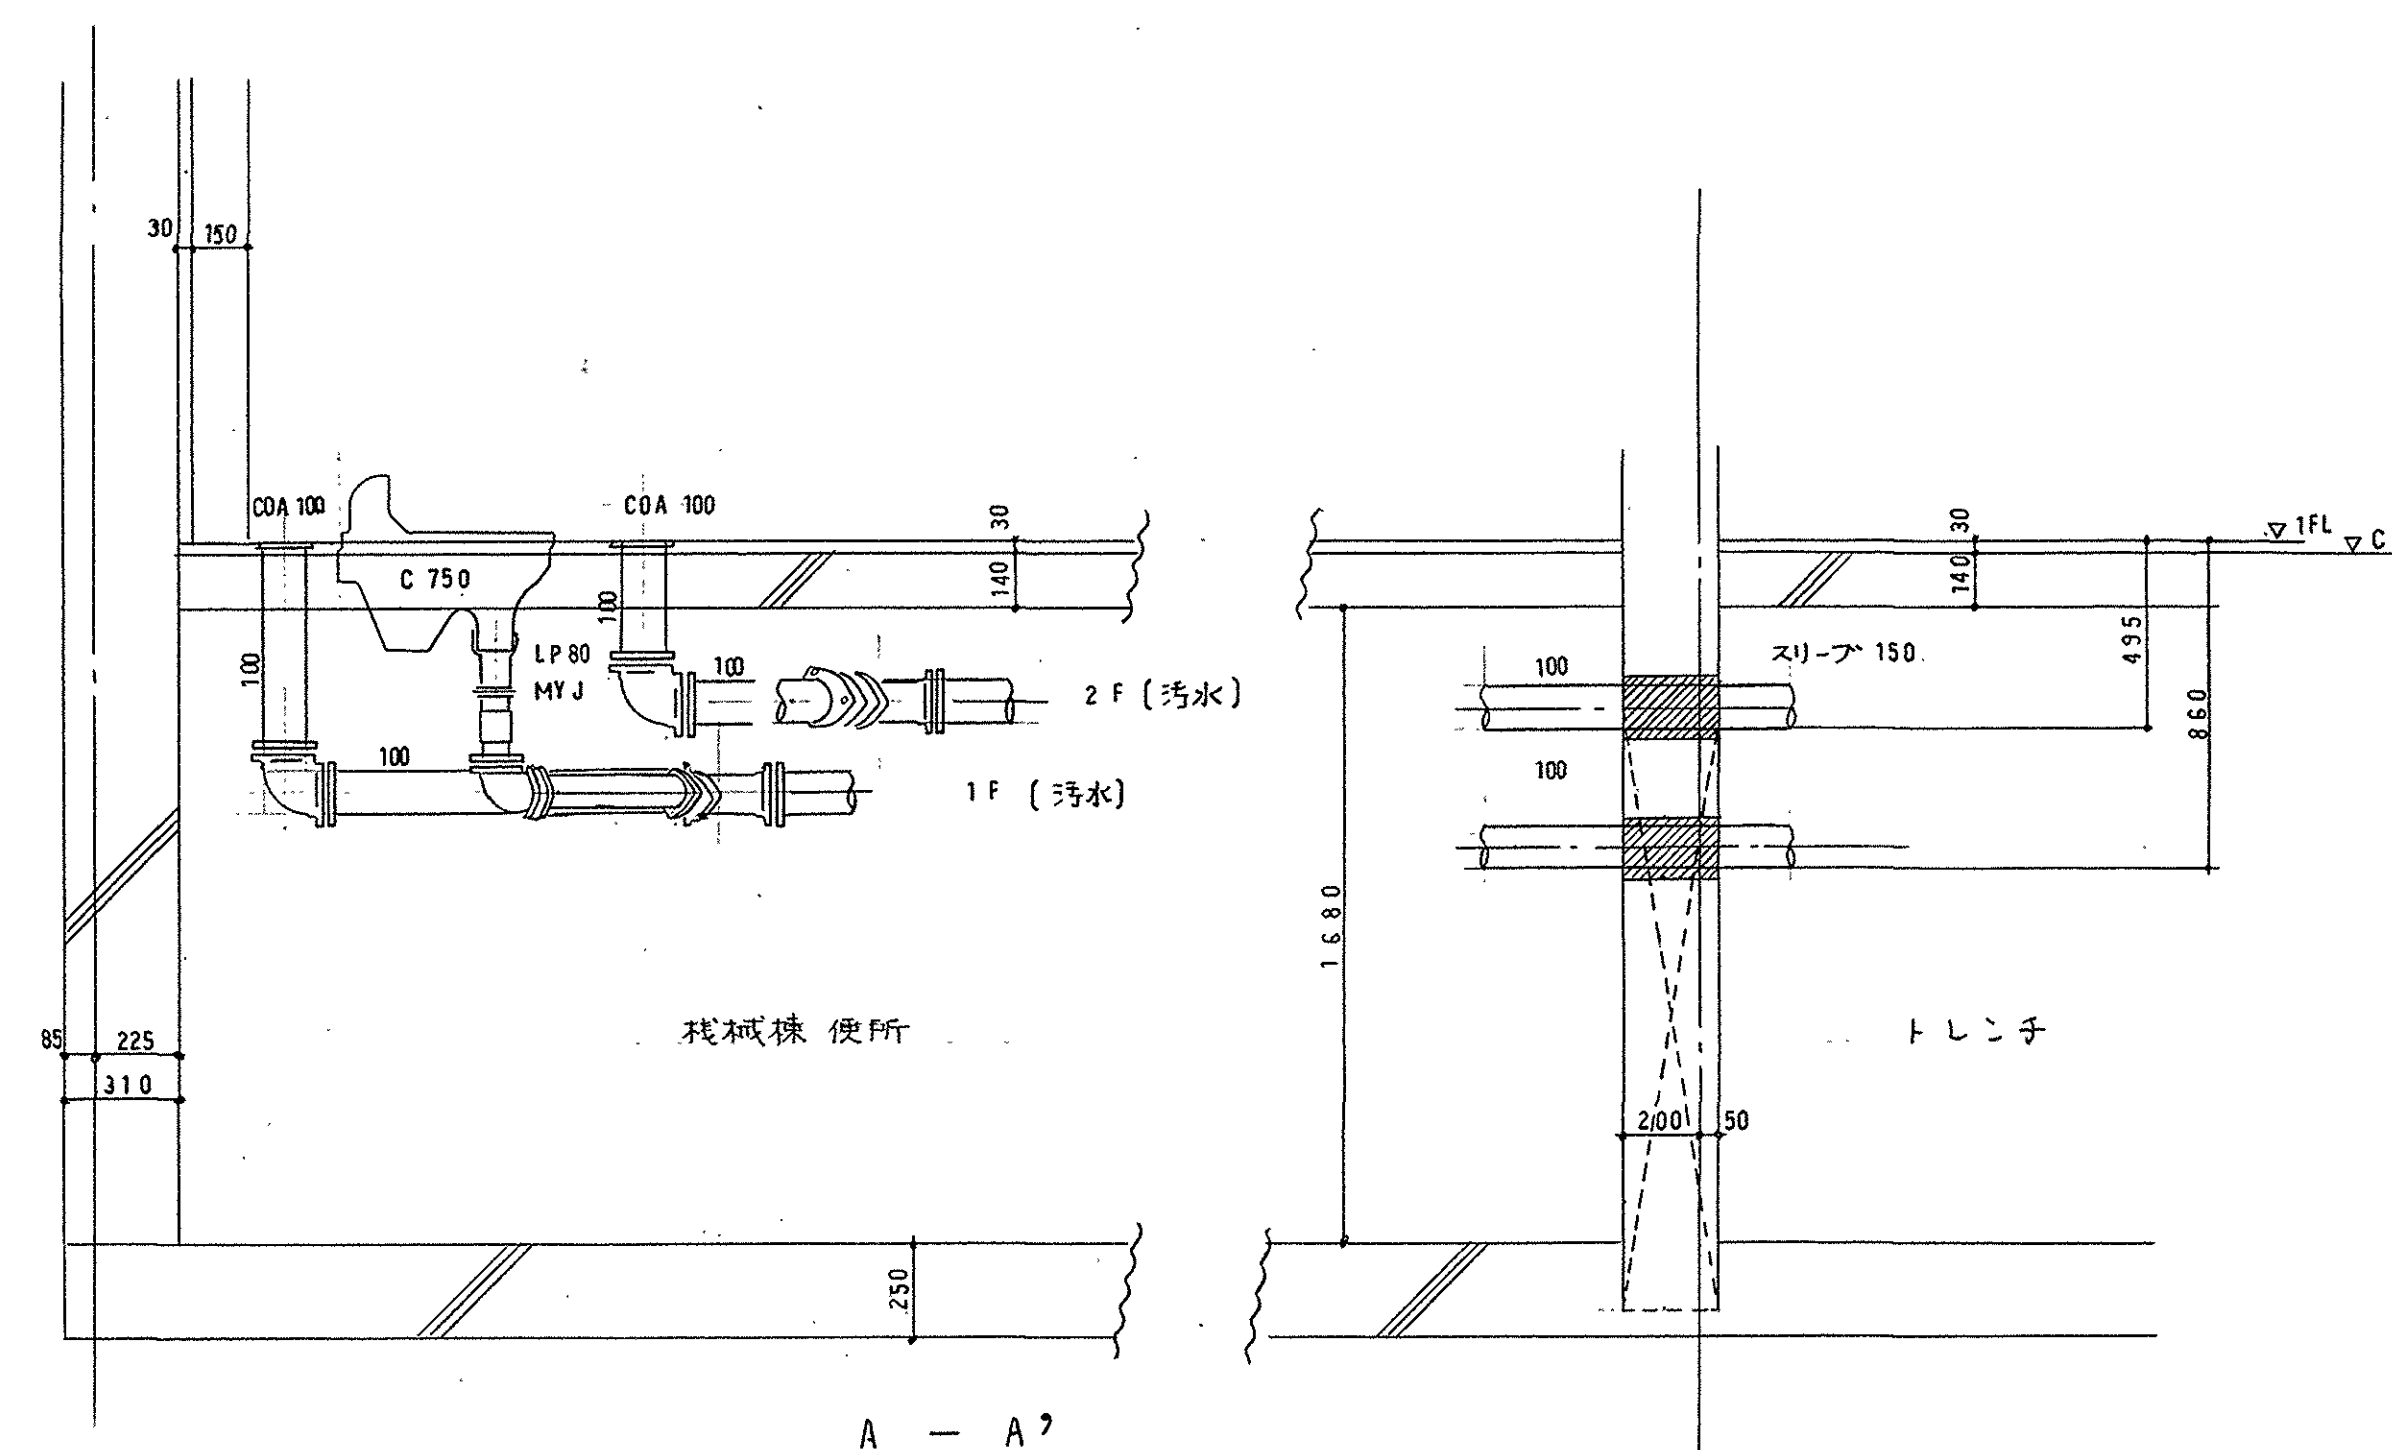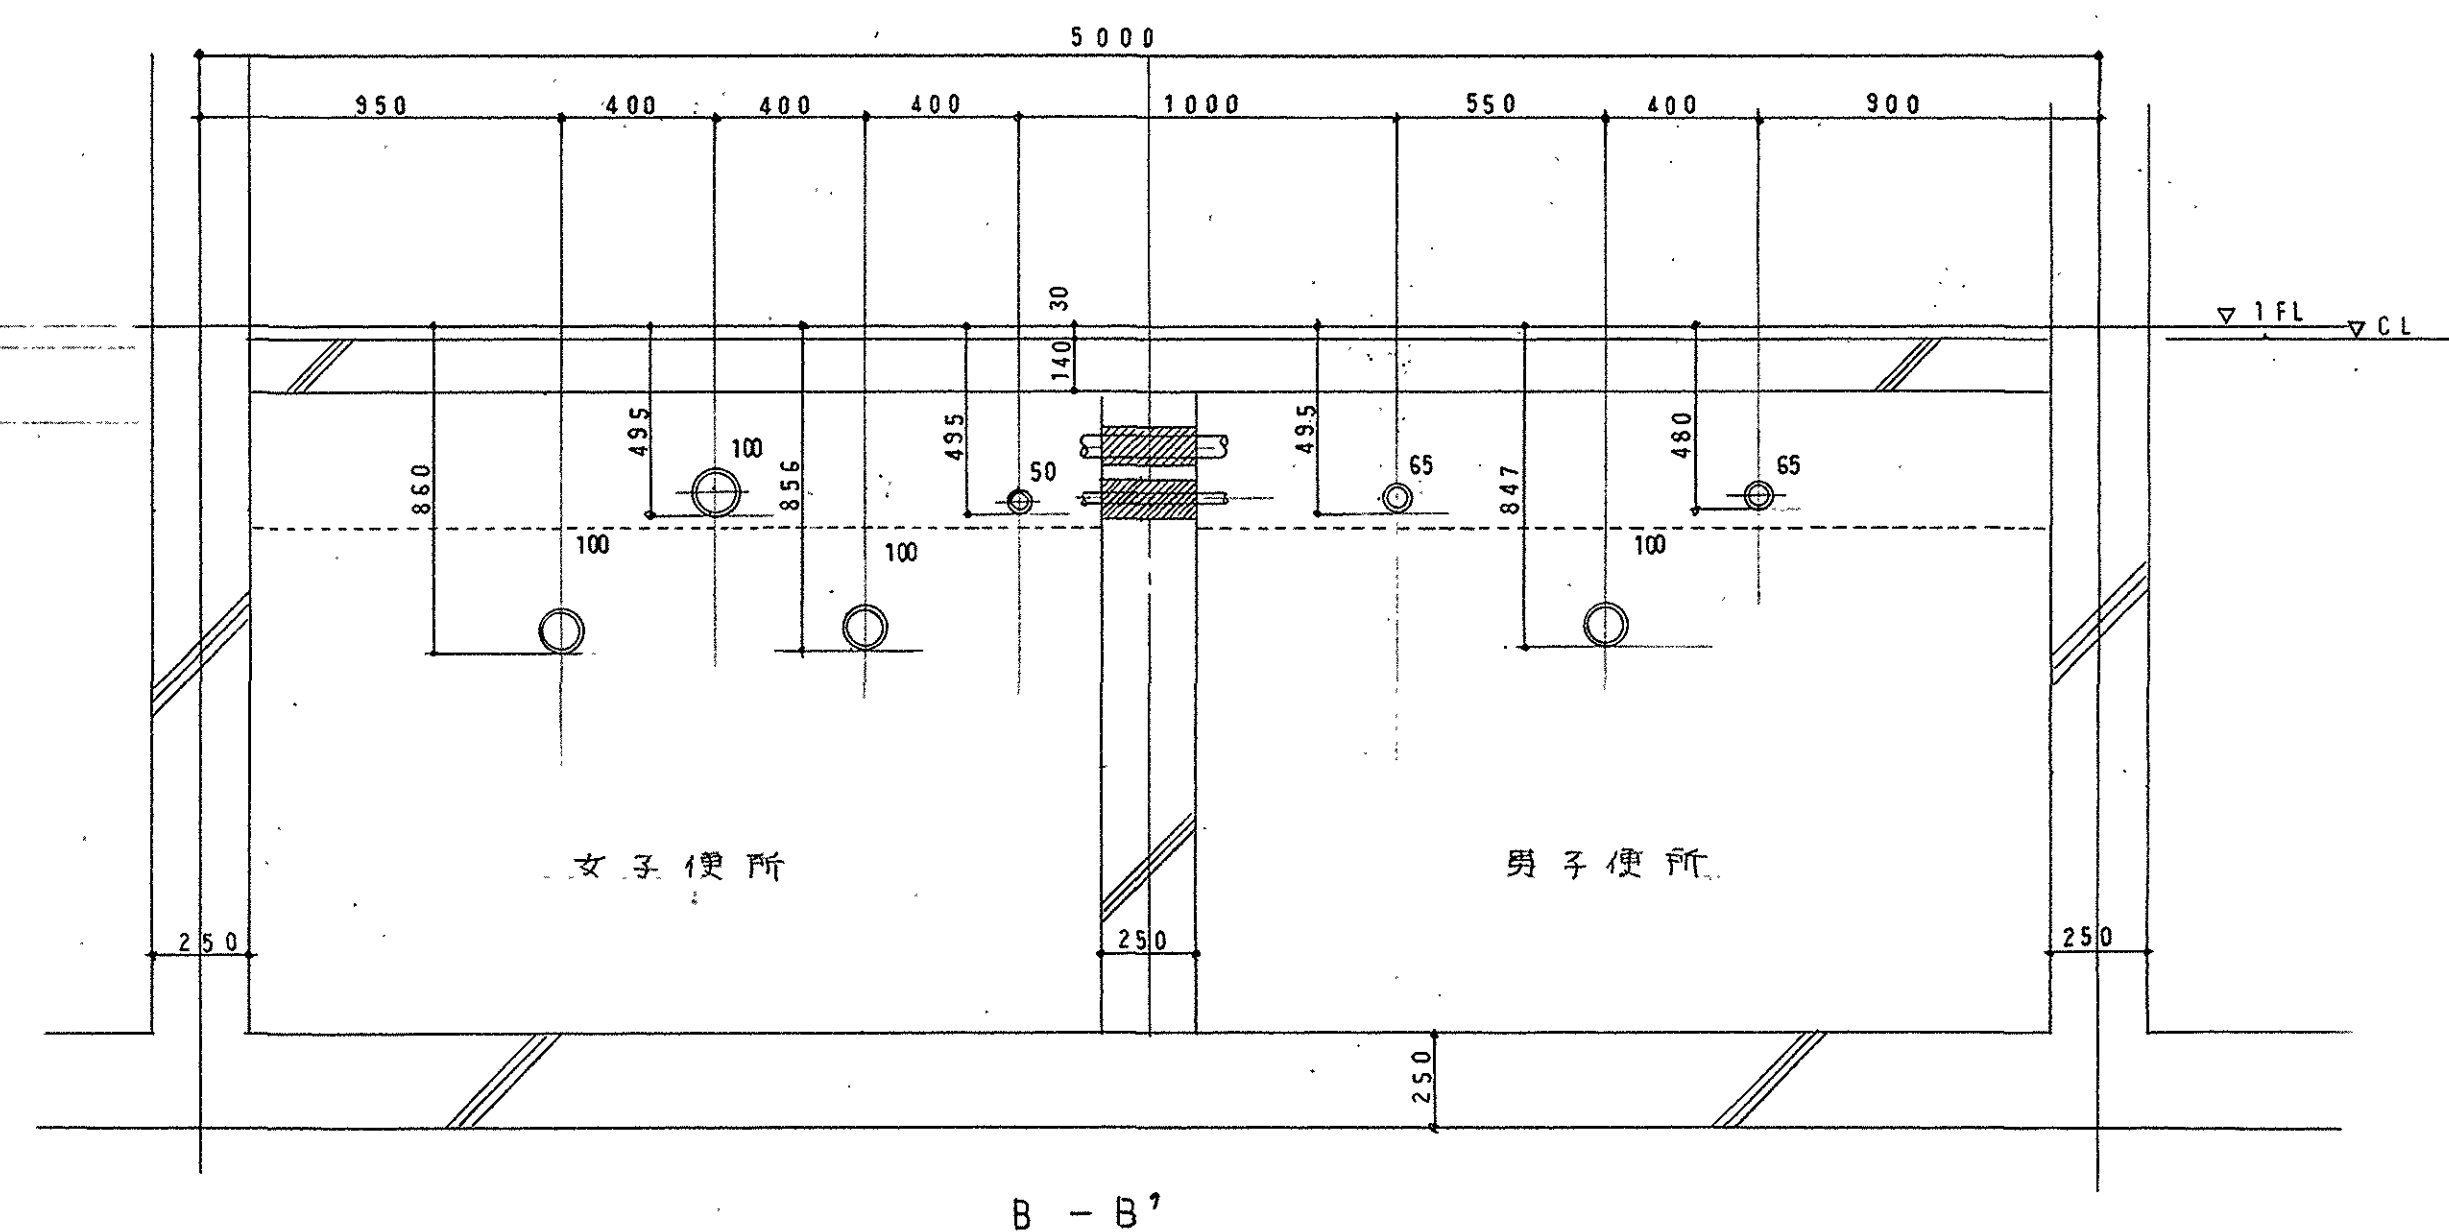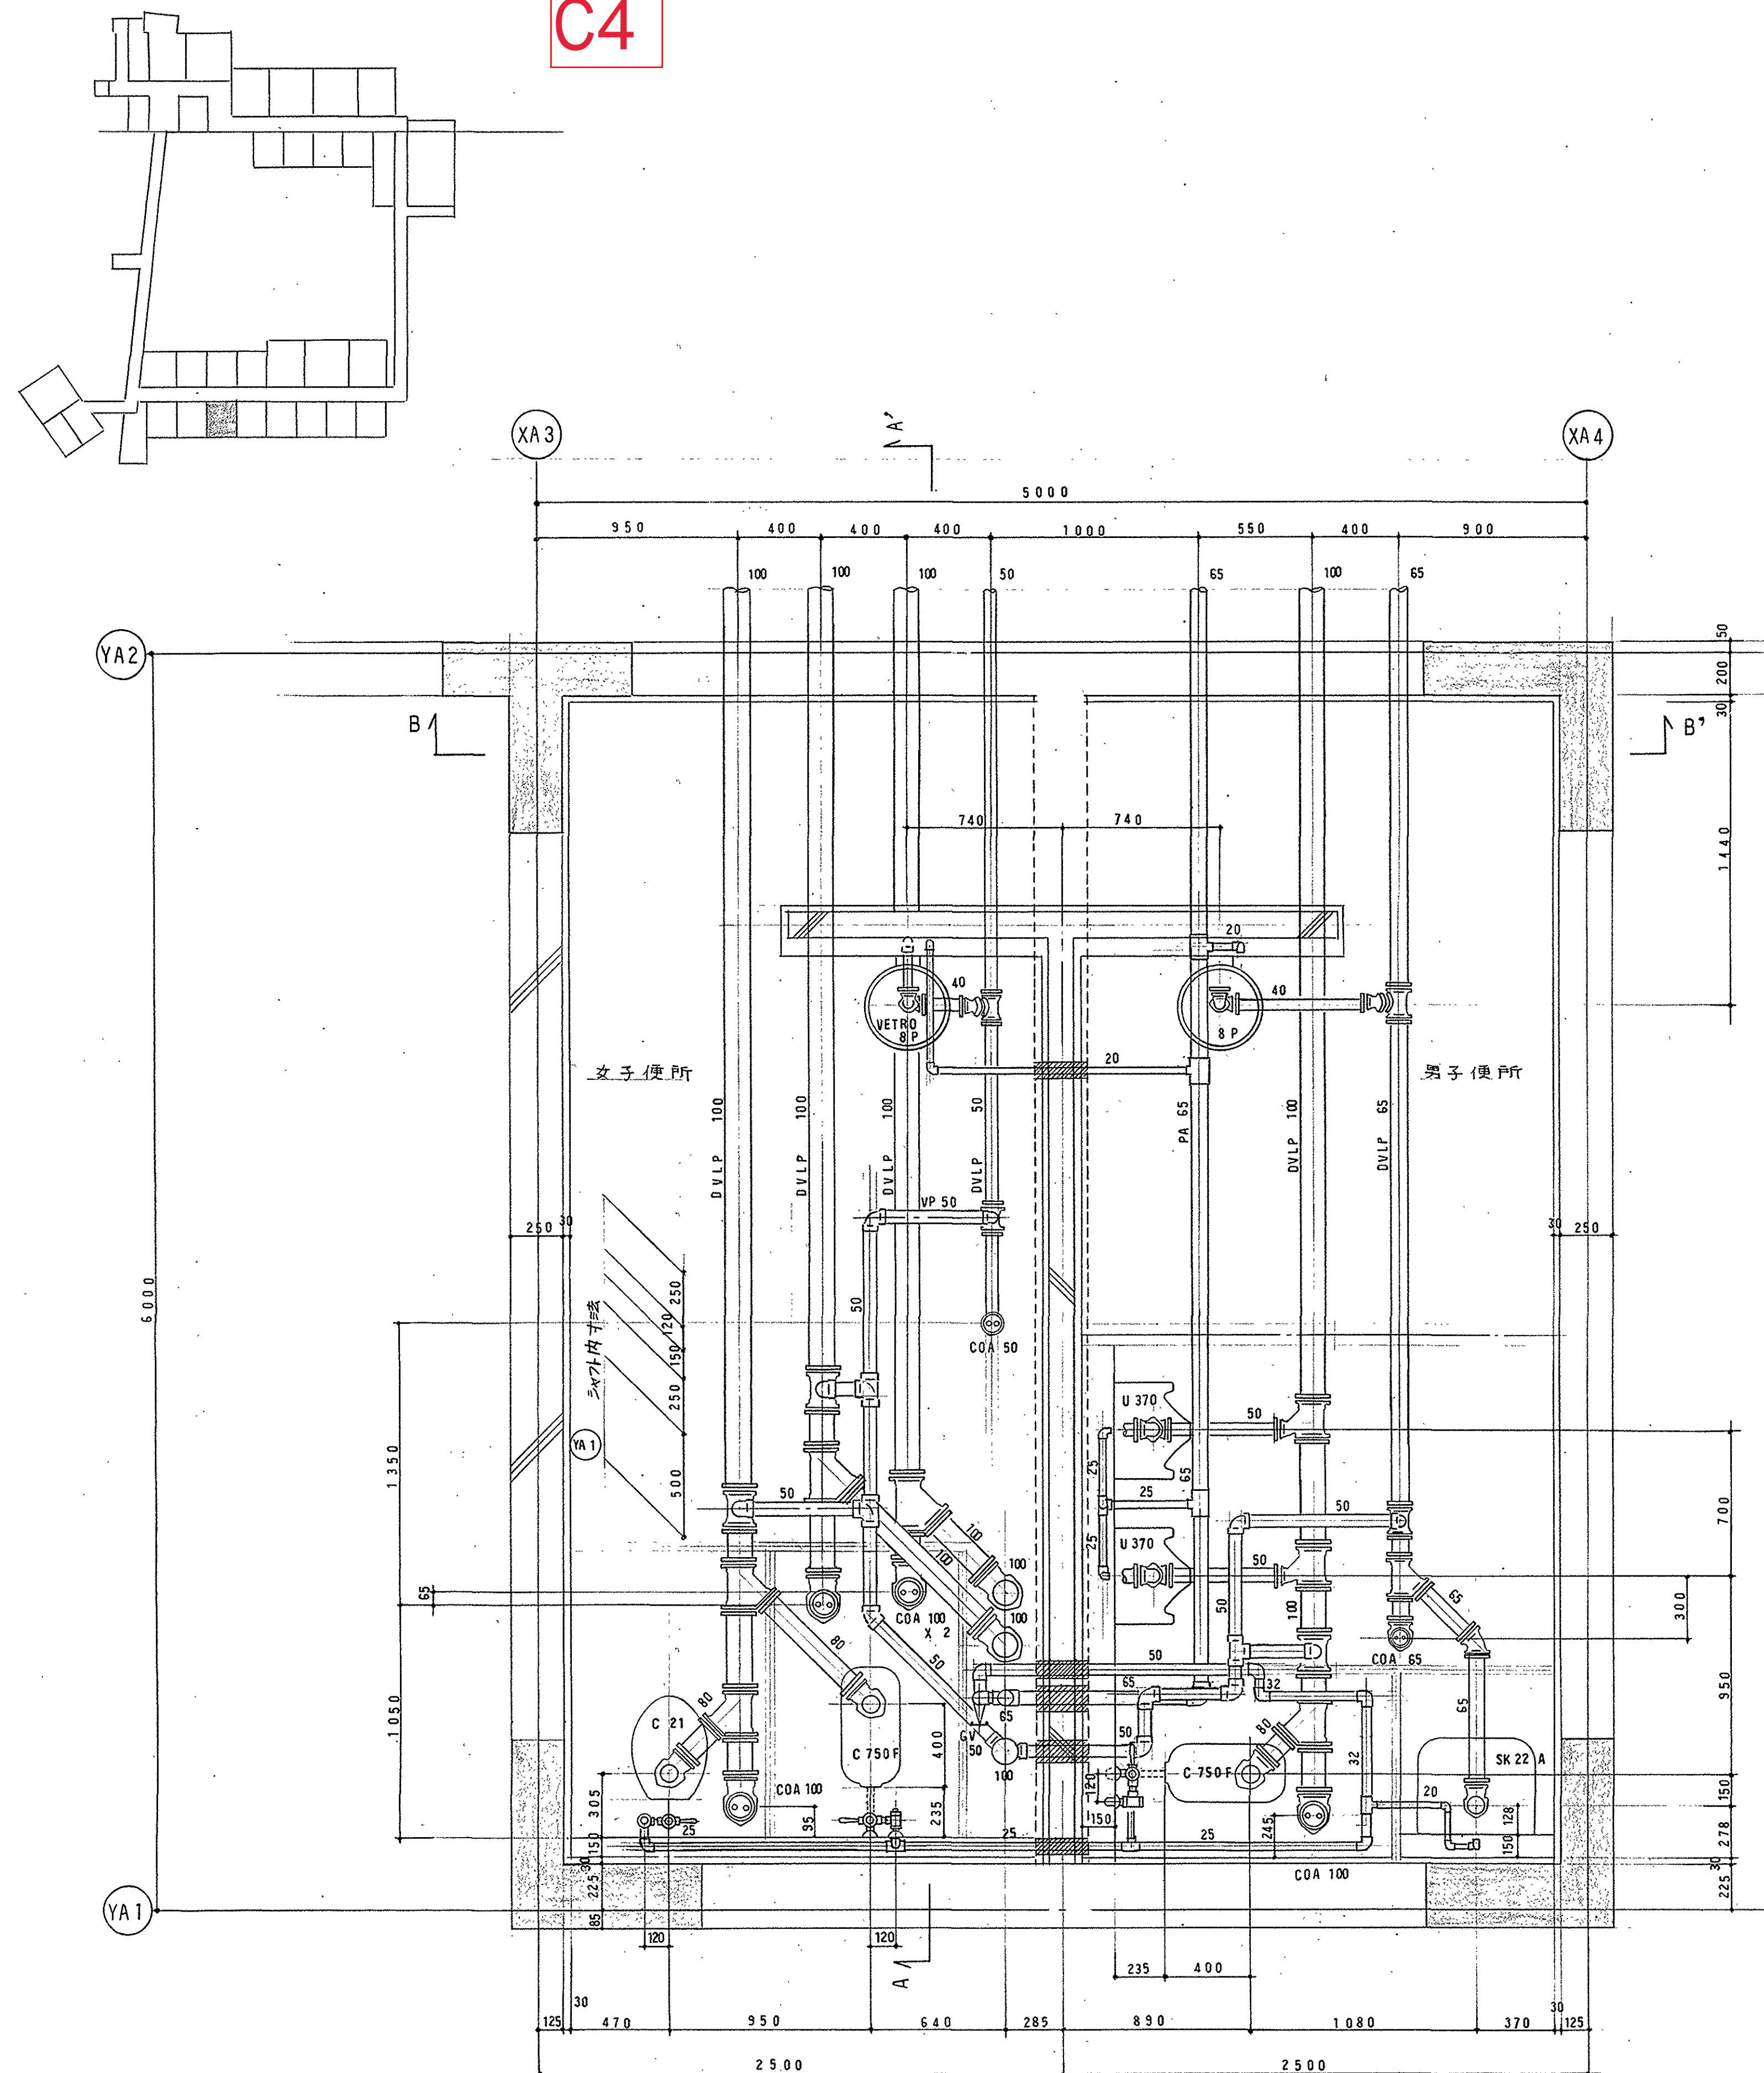



竣工図

志賀設備工業株式会社
代表取締役 石井

C4

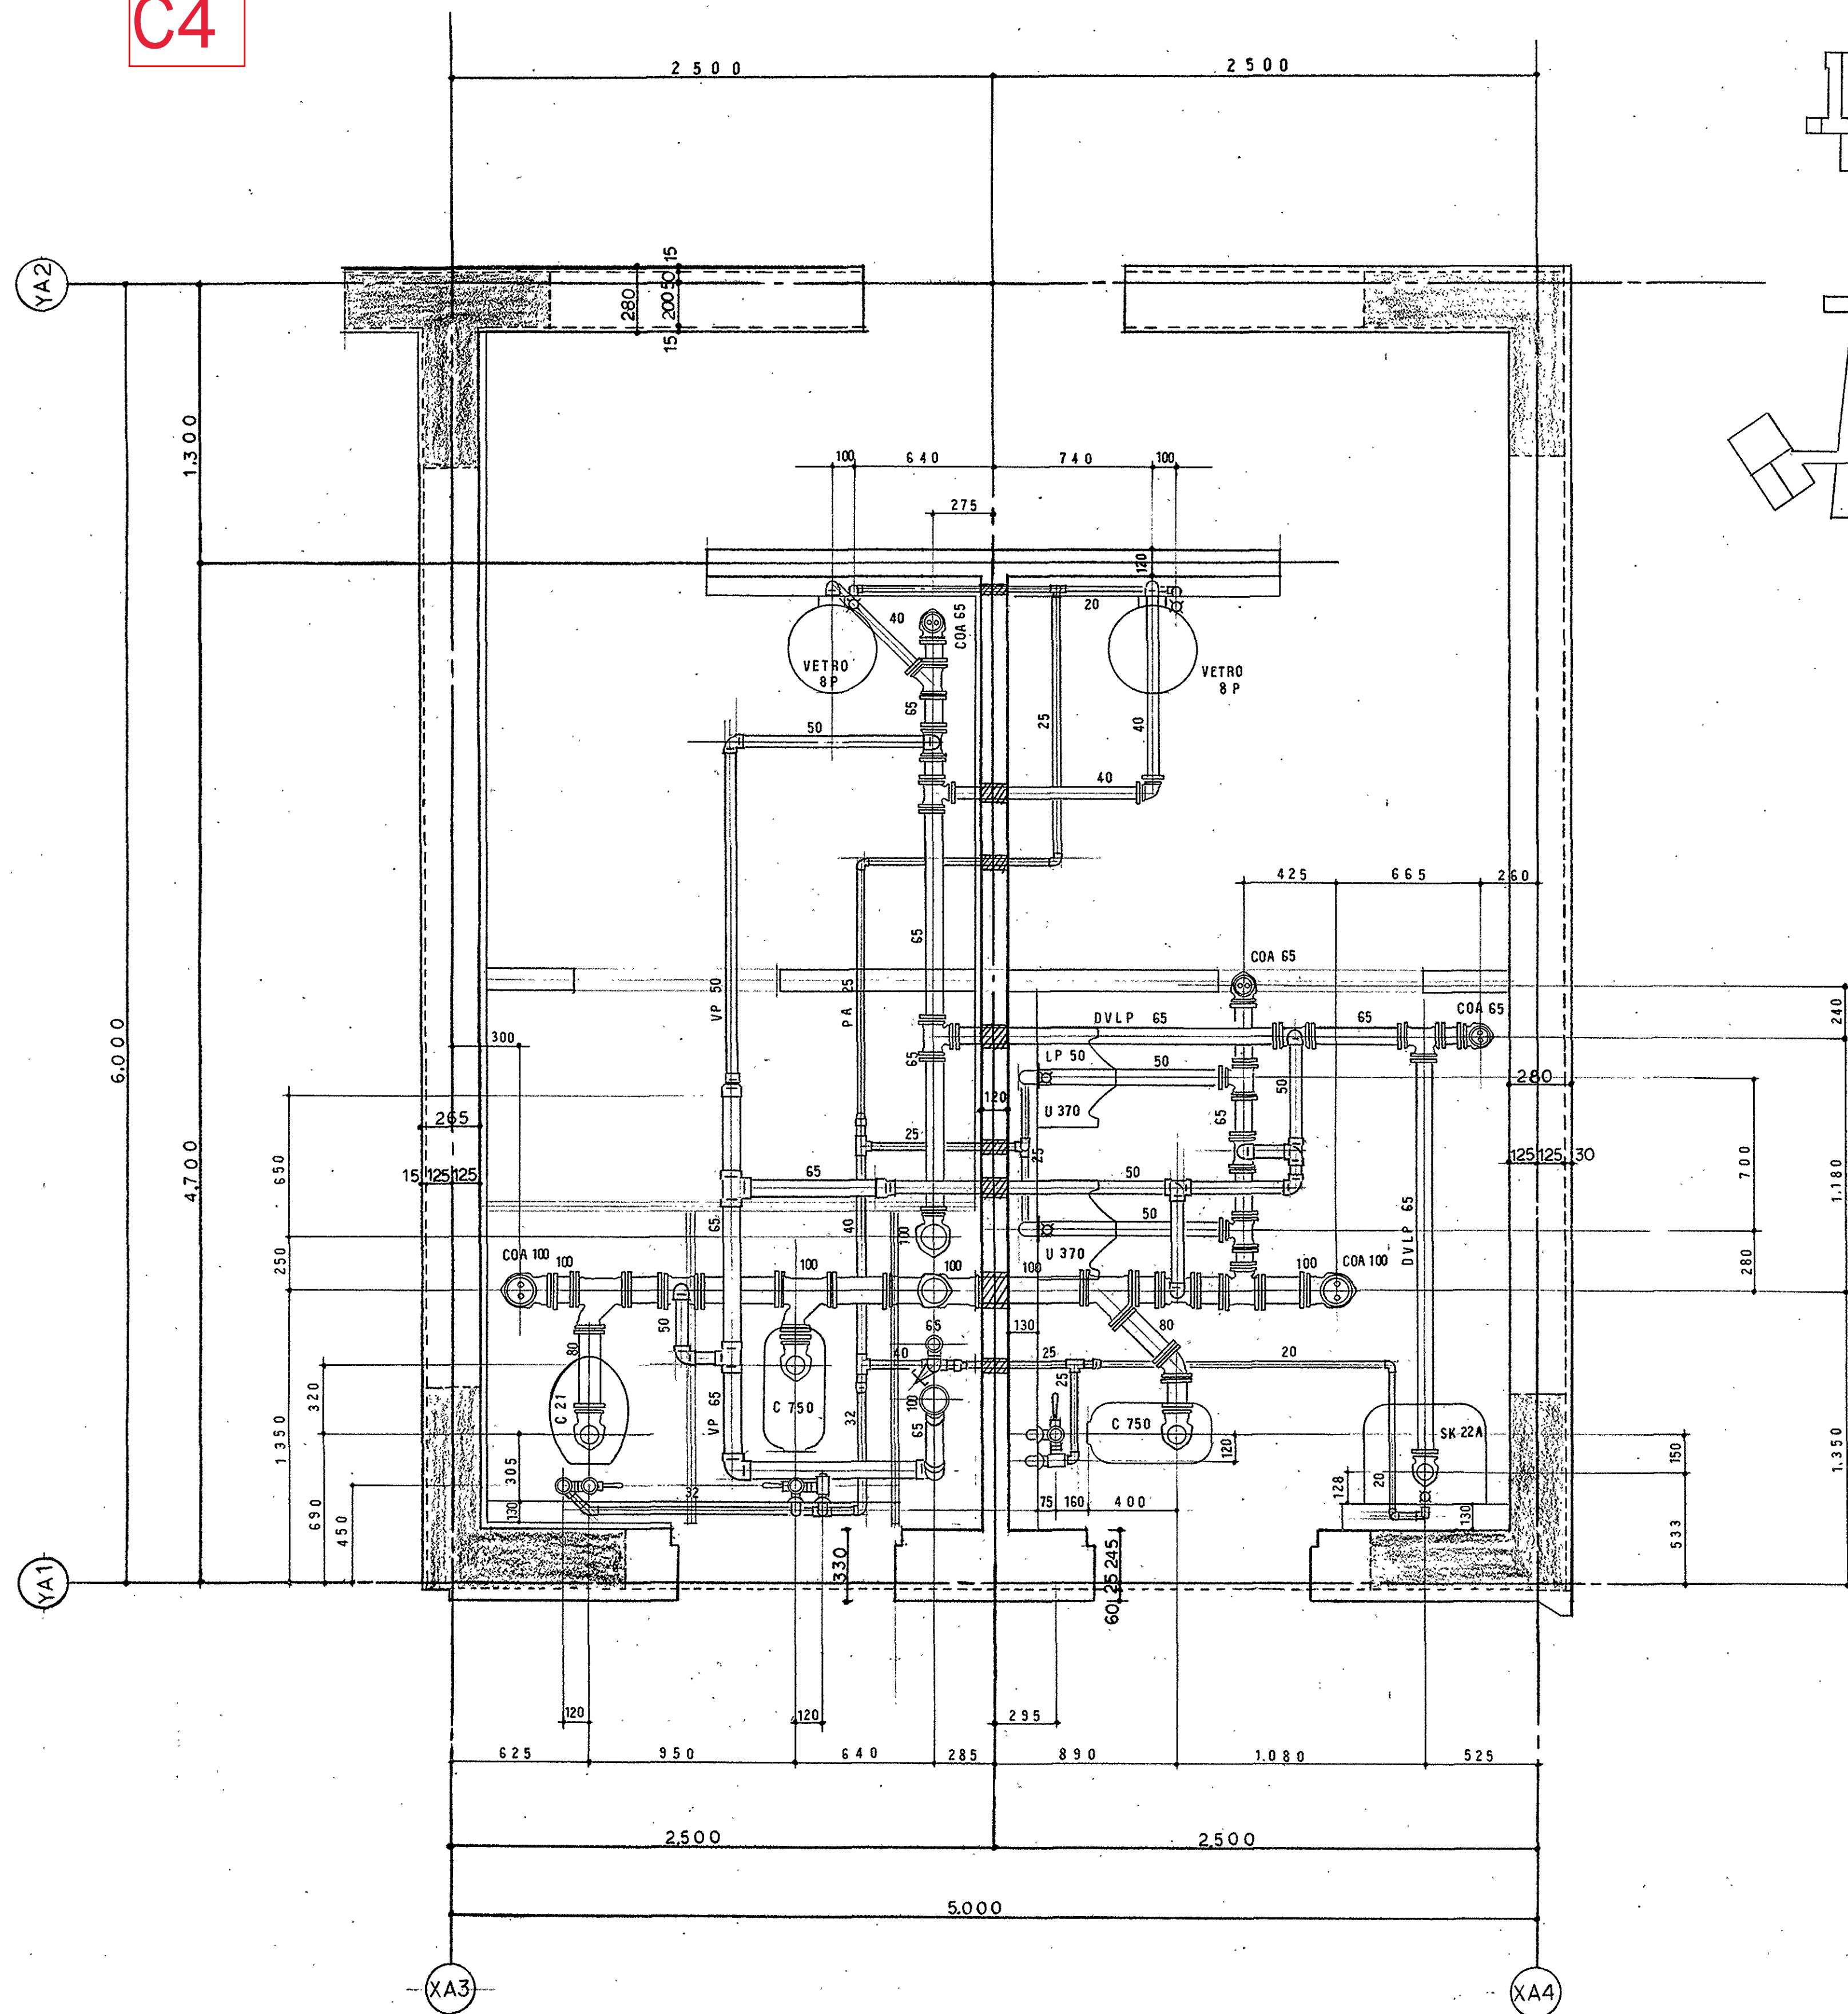

機械棟 2,3F 便所平面詳細図 S=1/20

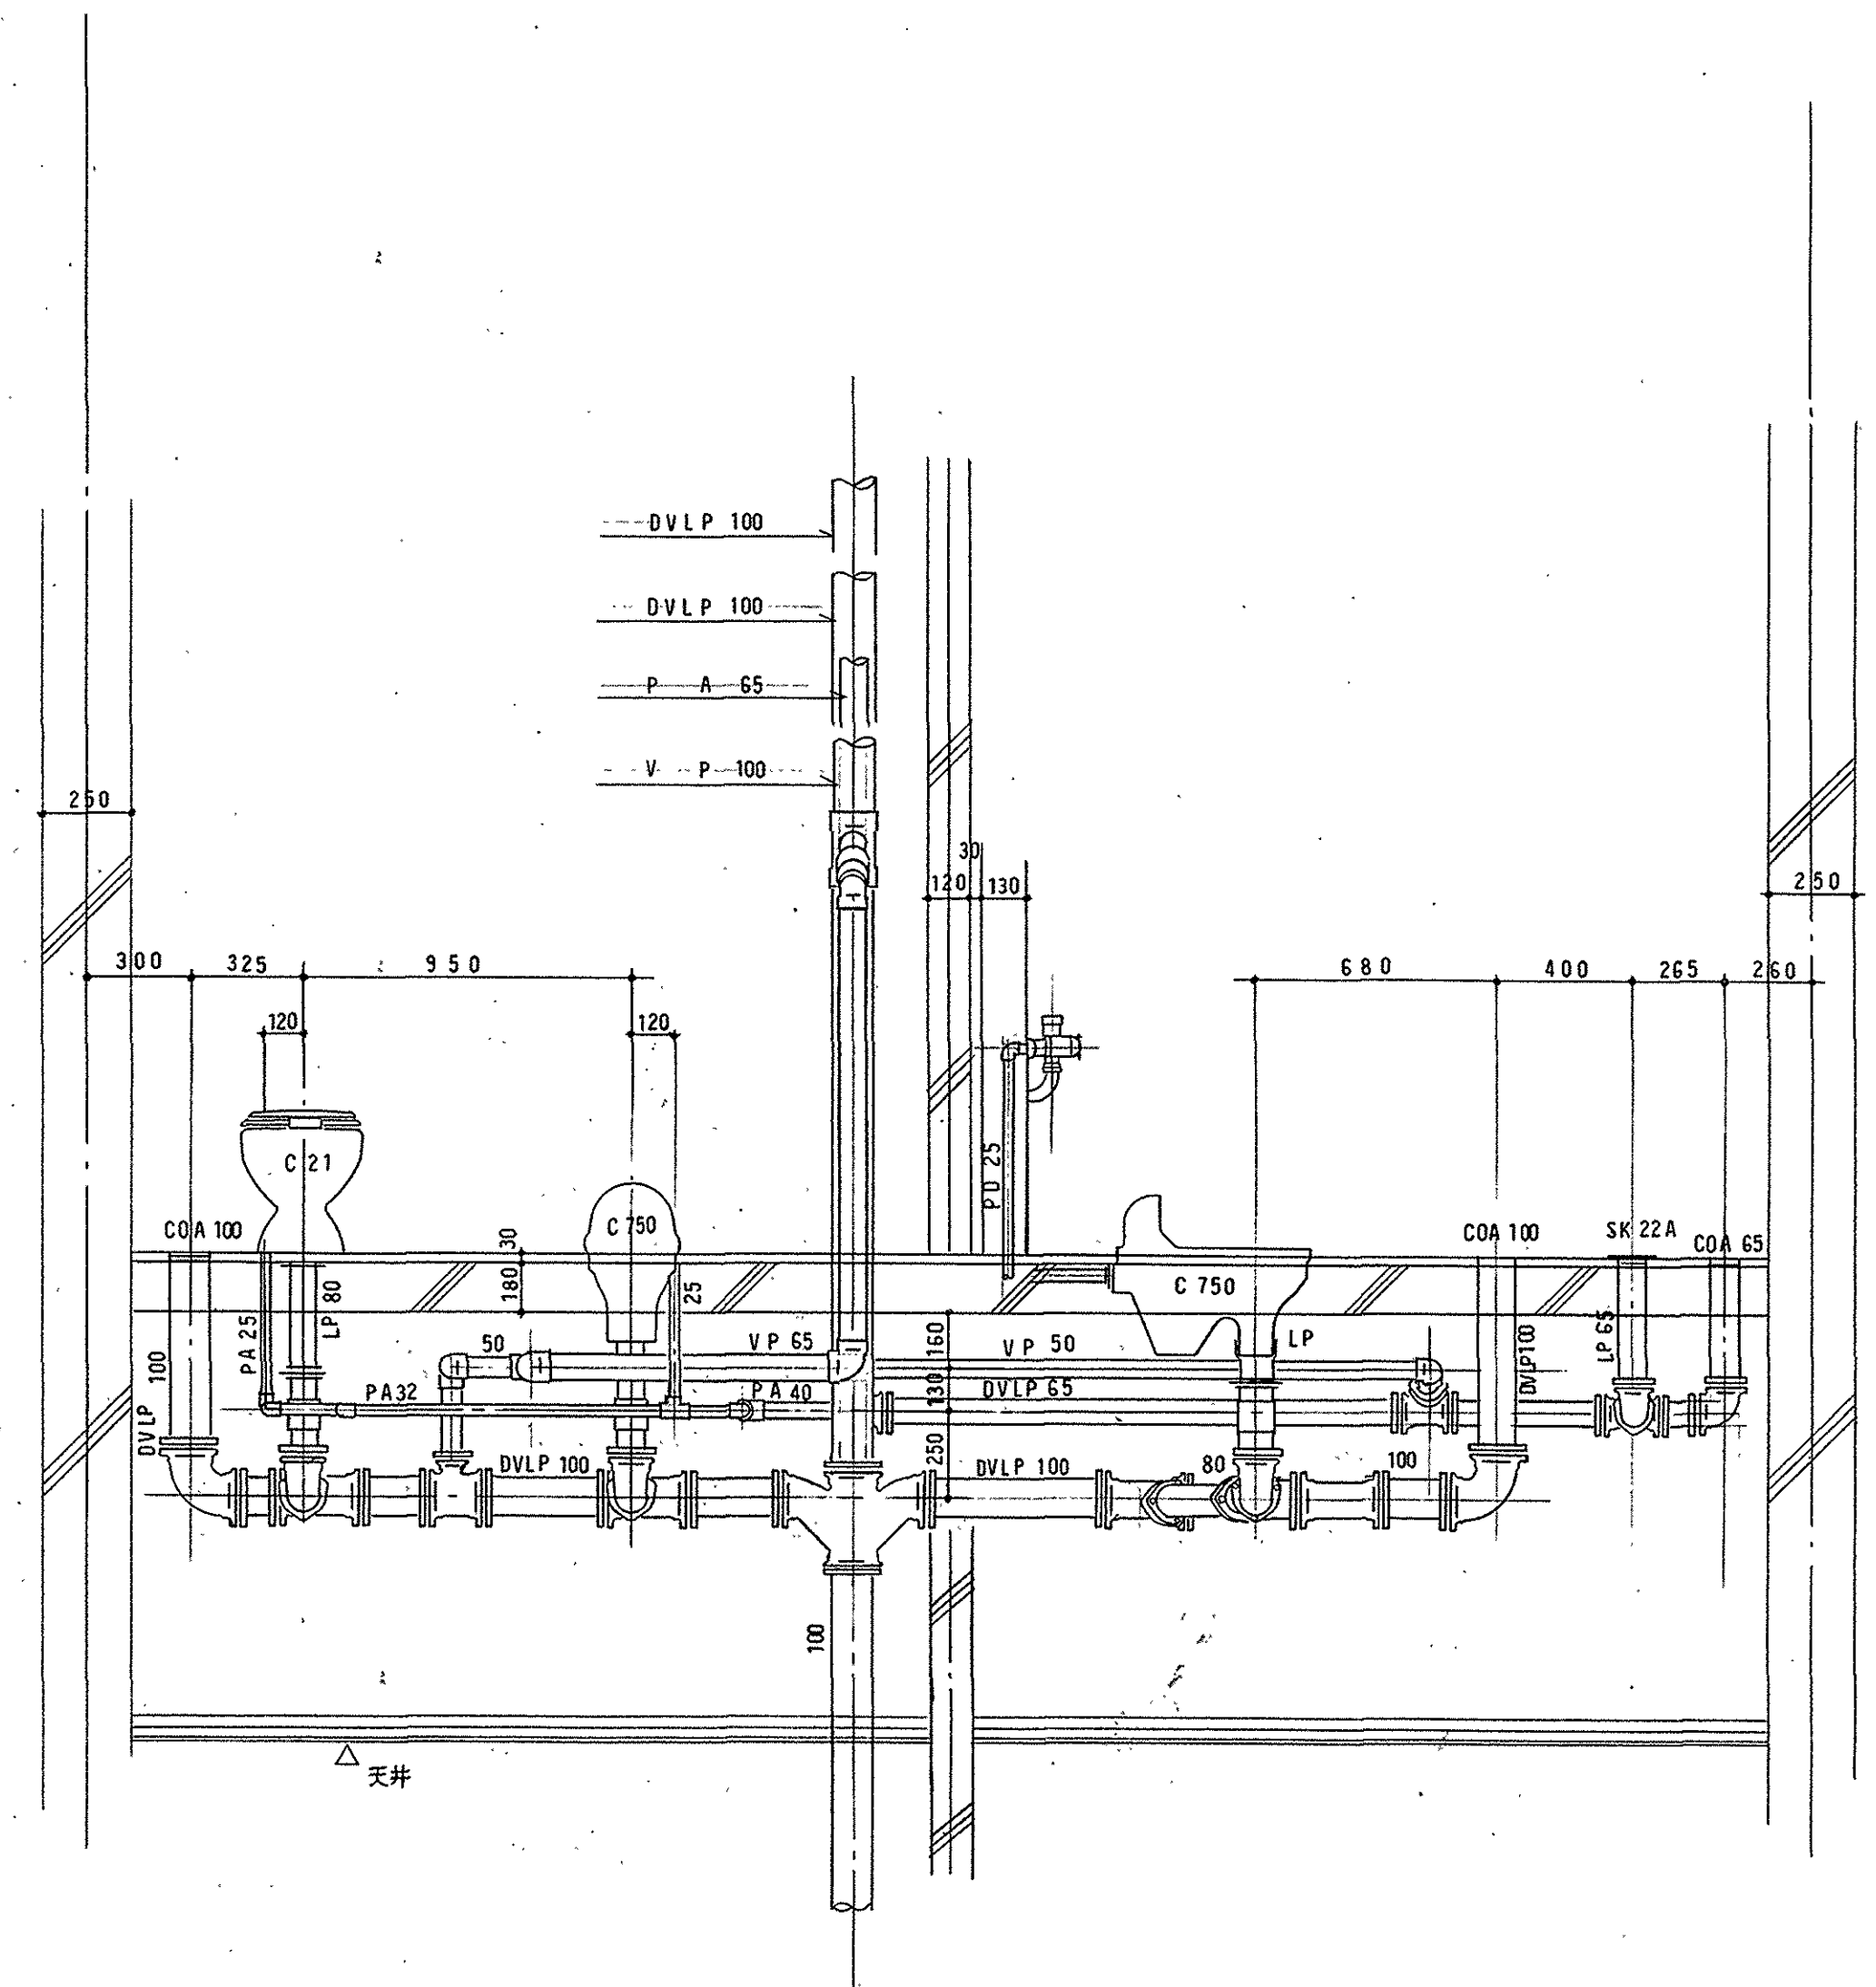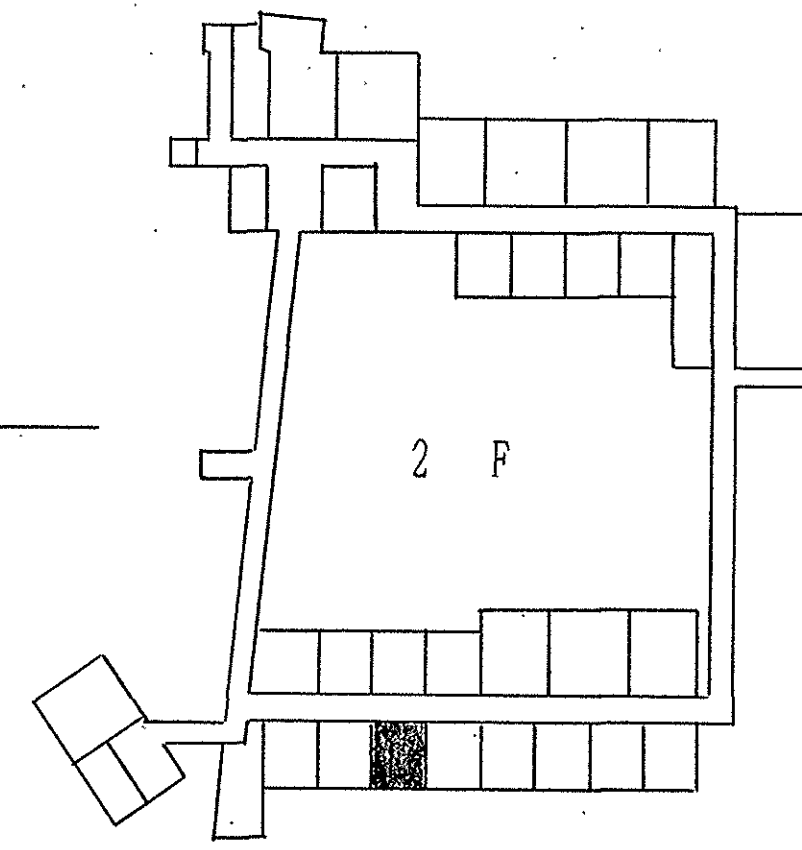


機械棟 2,3F 便所断面詳細図 S=1/20







竣工図

滋賀県近江八幡市坂町169番地
志賀設備工業株式会社
代表取締役 石井芳明

C4

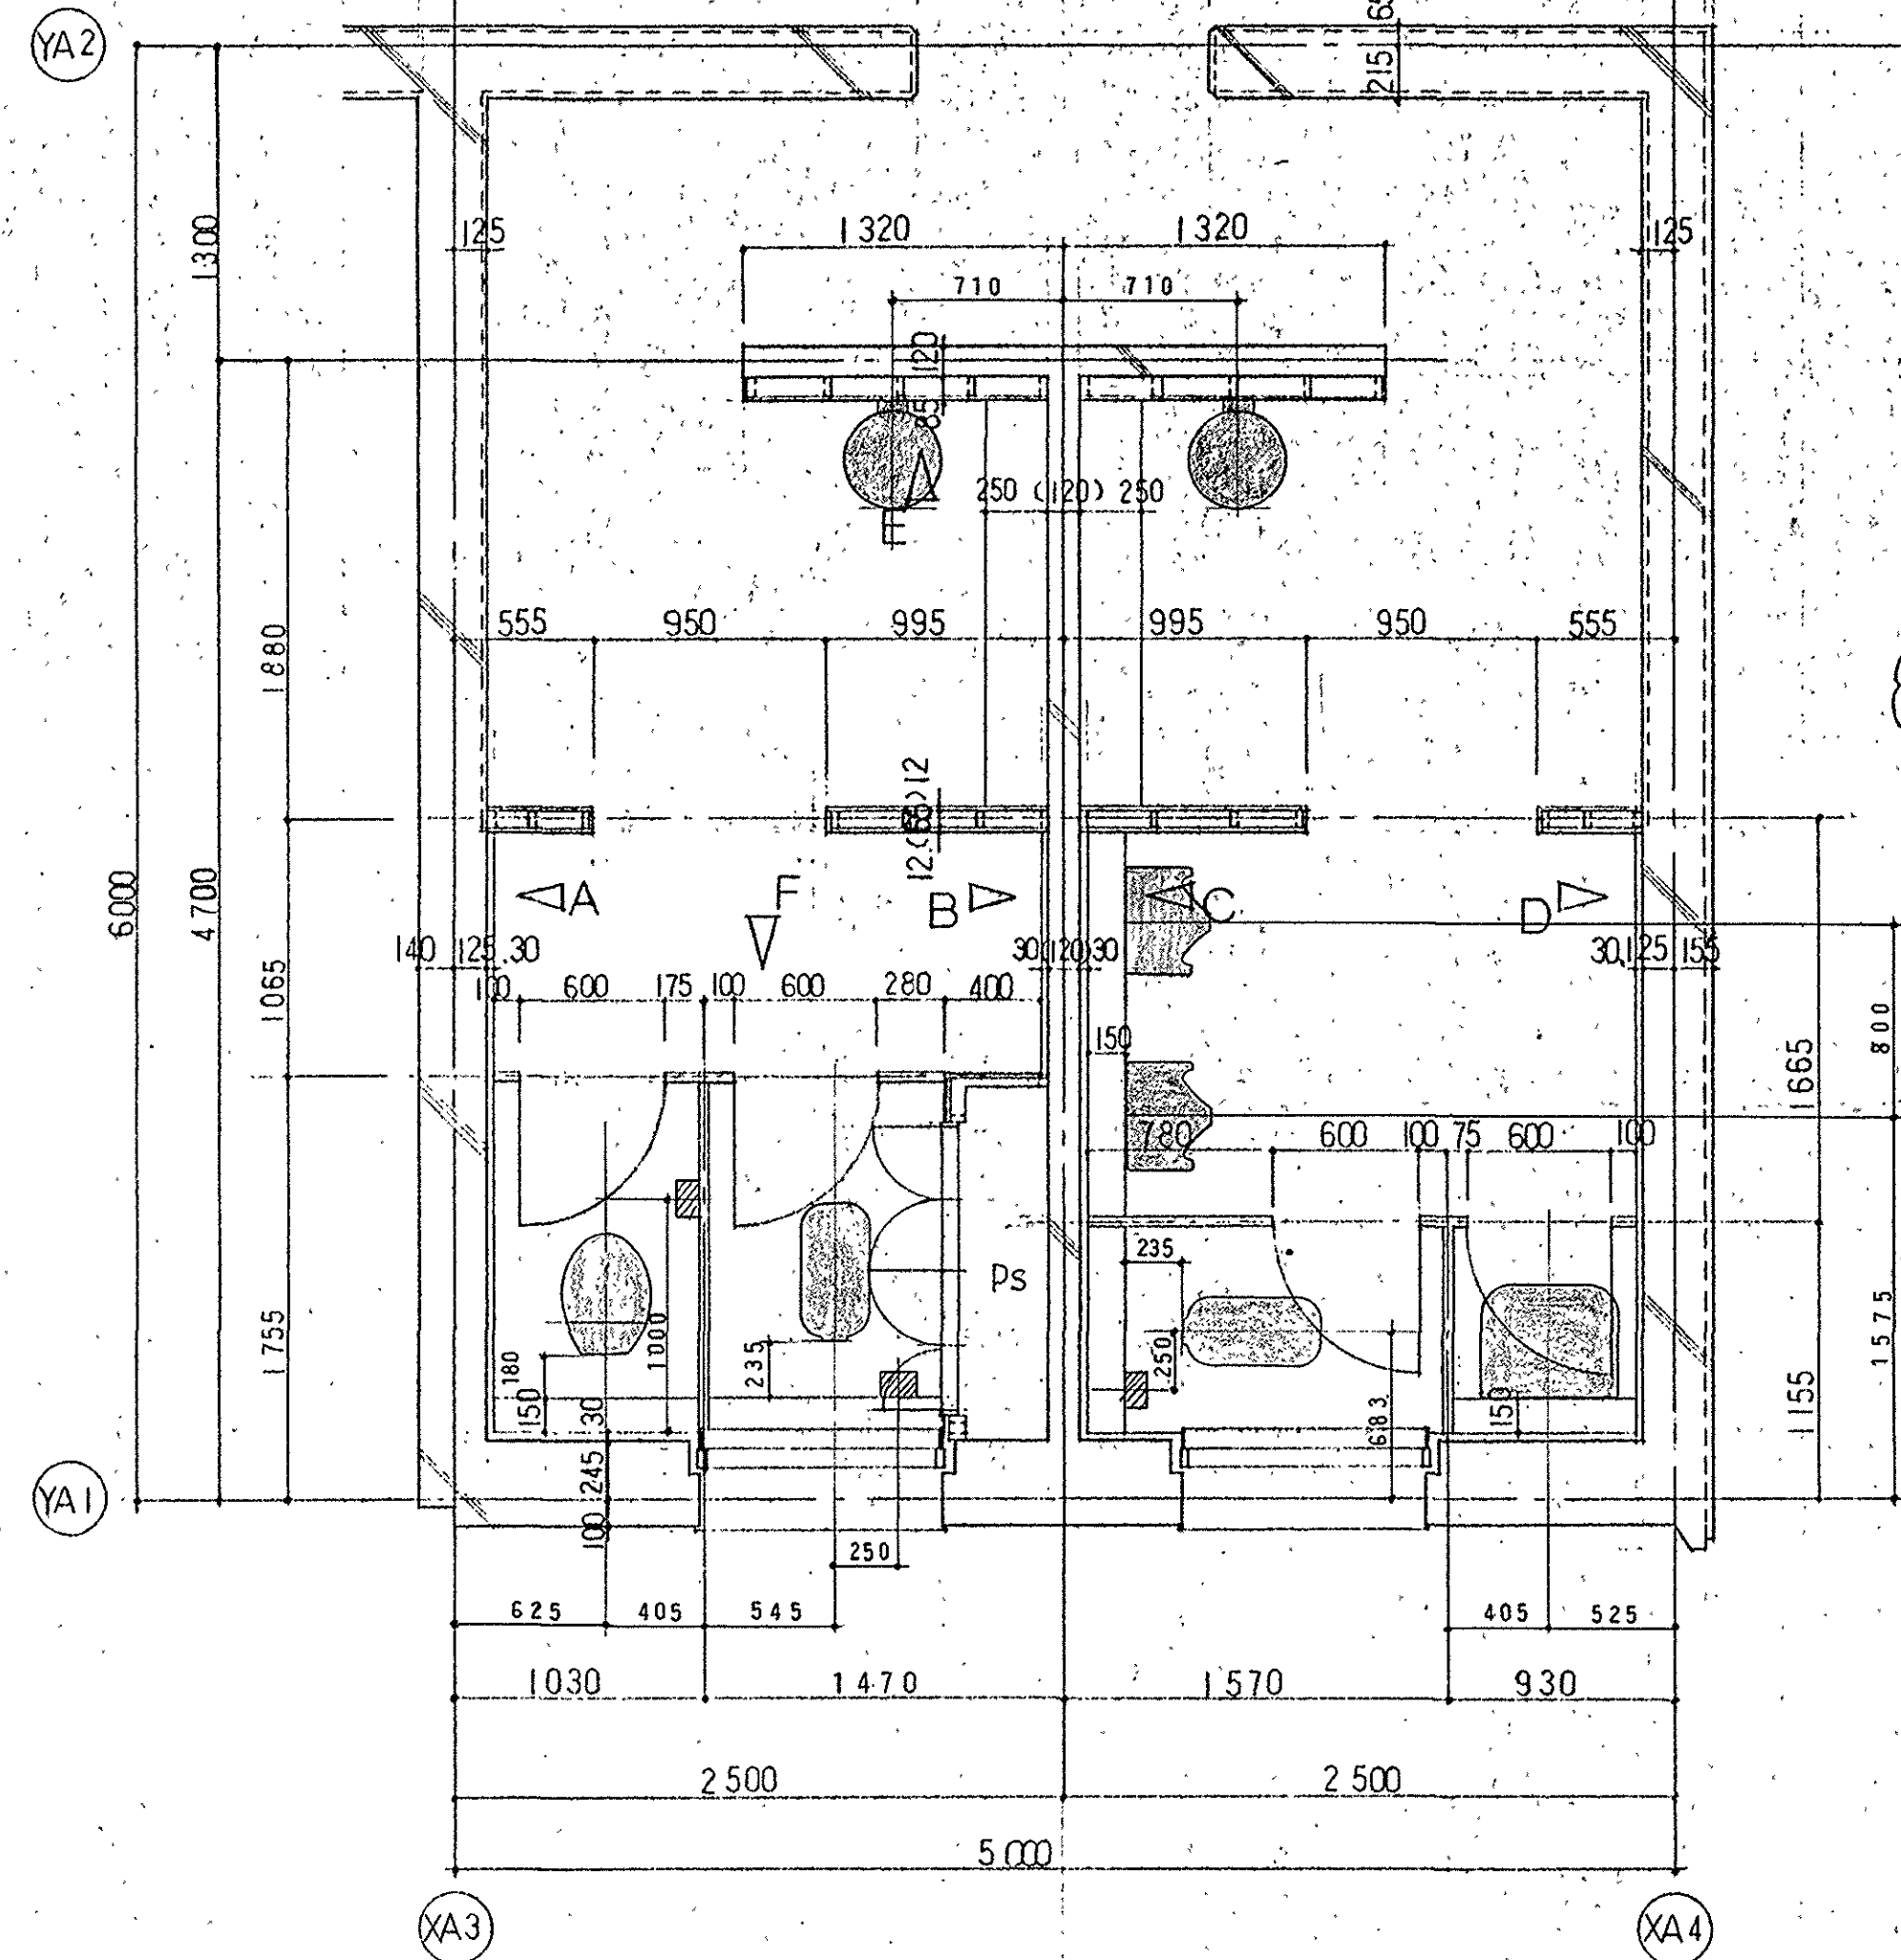


※＜＞内寸法は
1/4便所と表わす

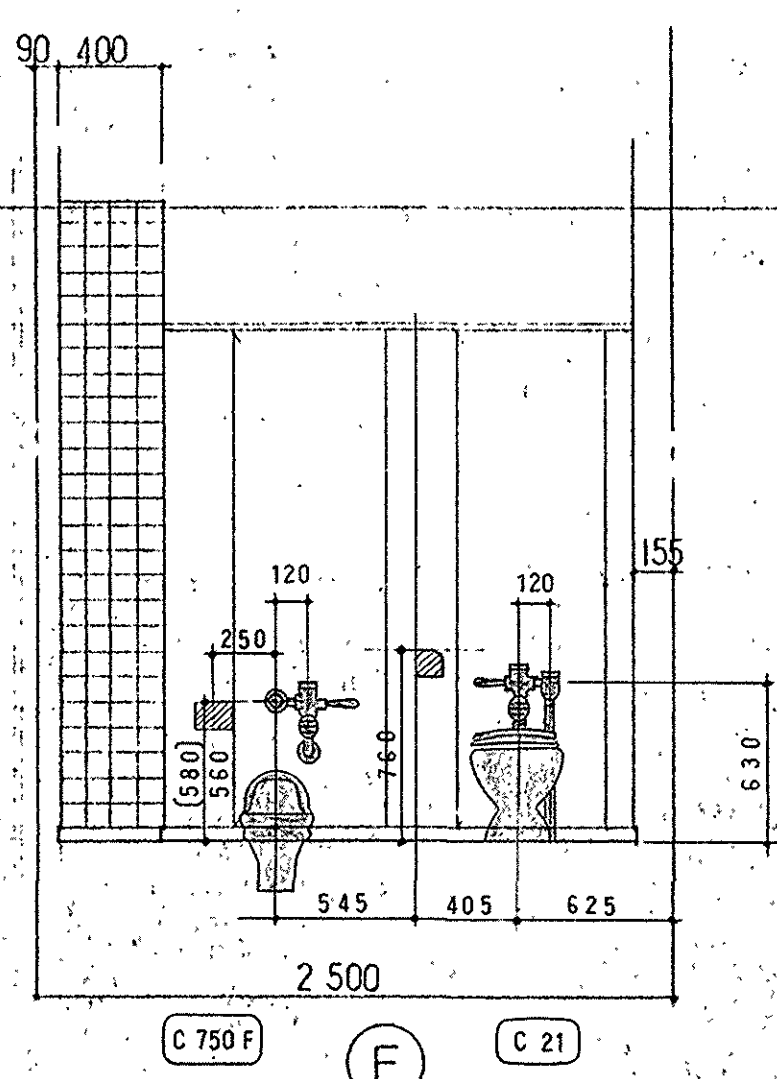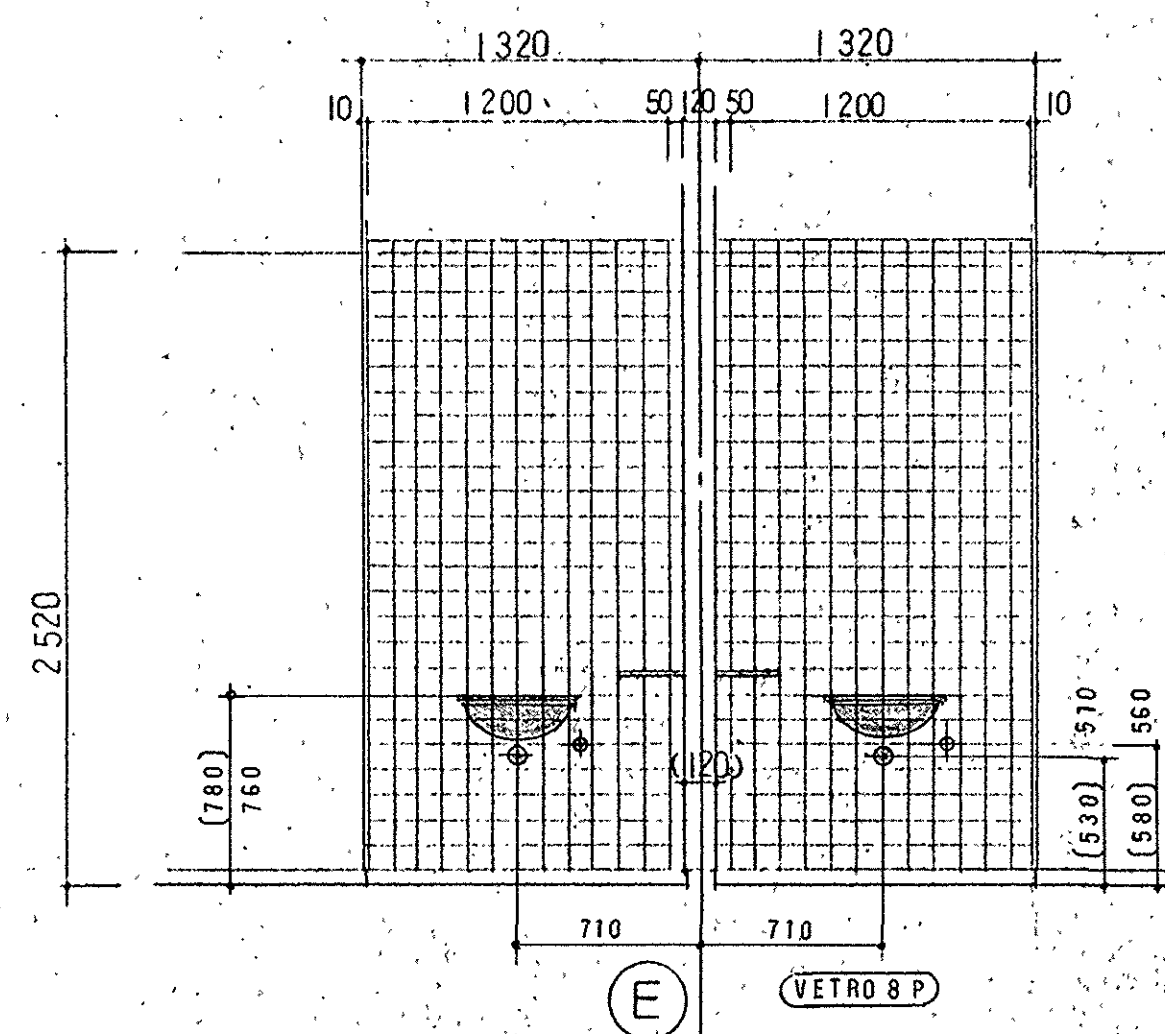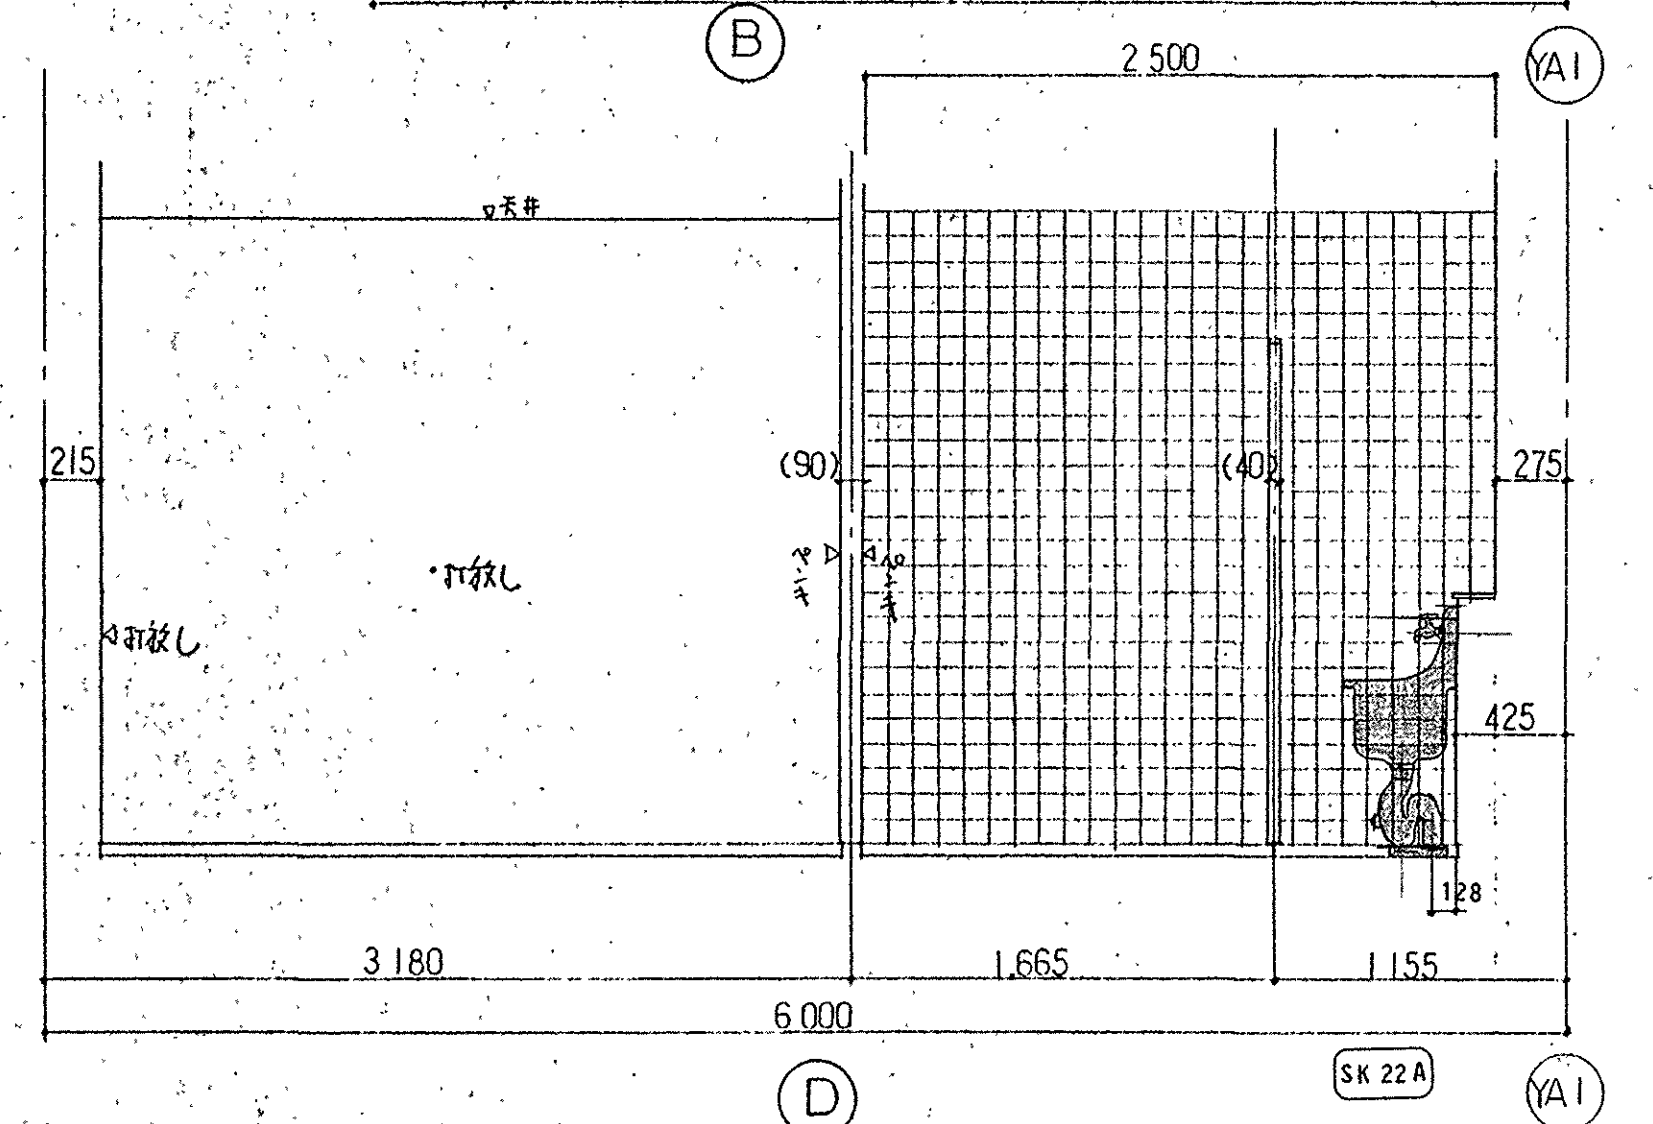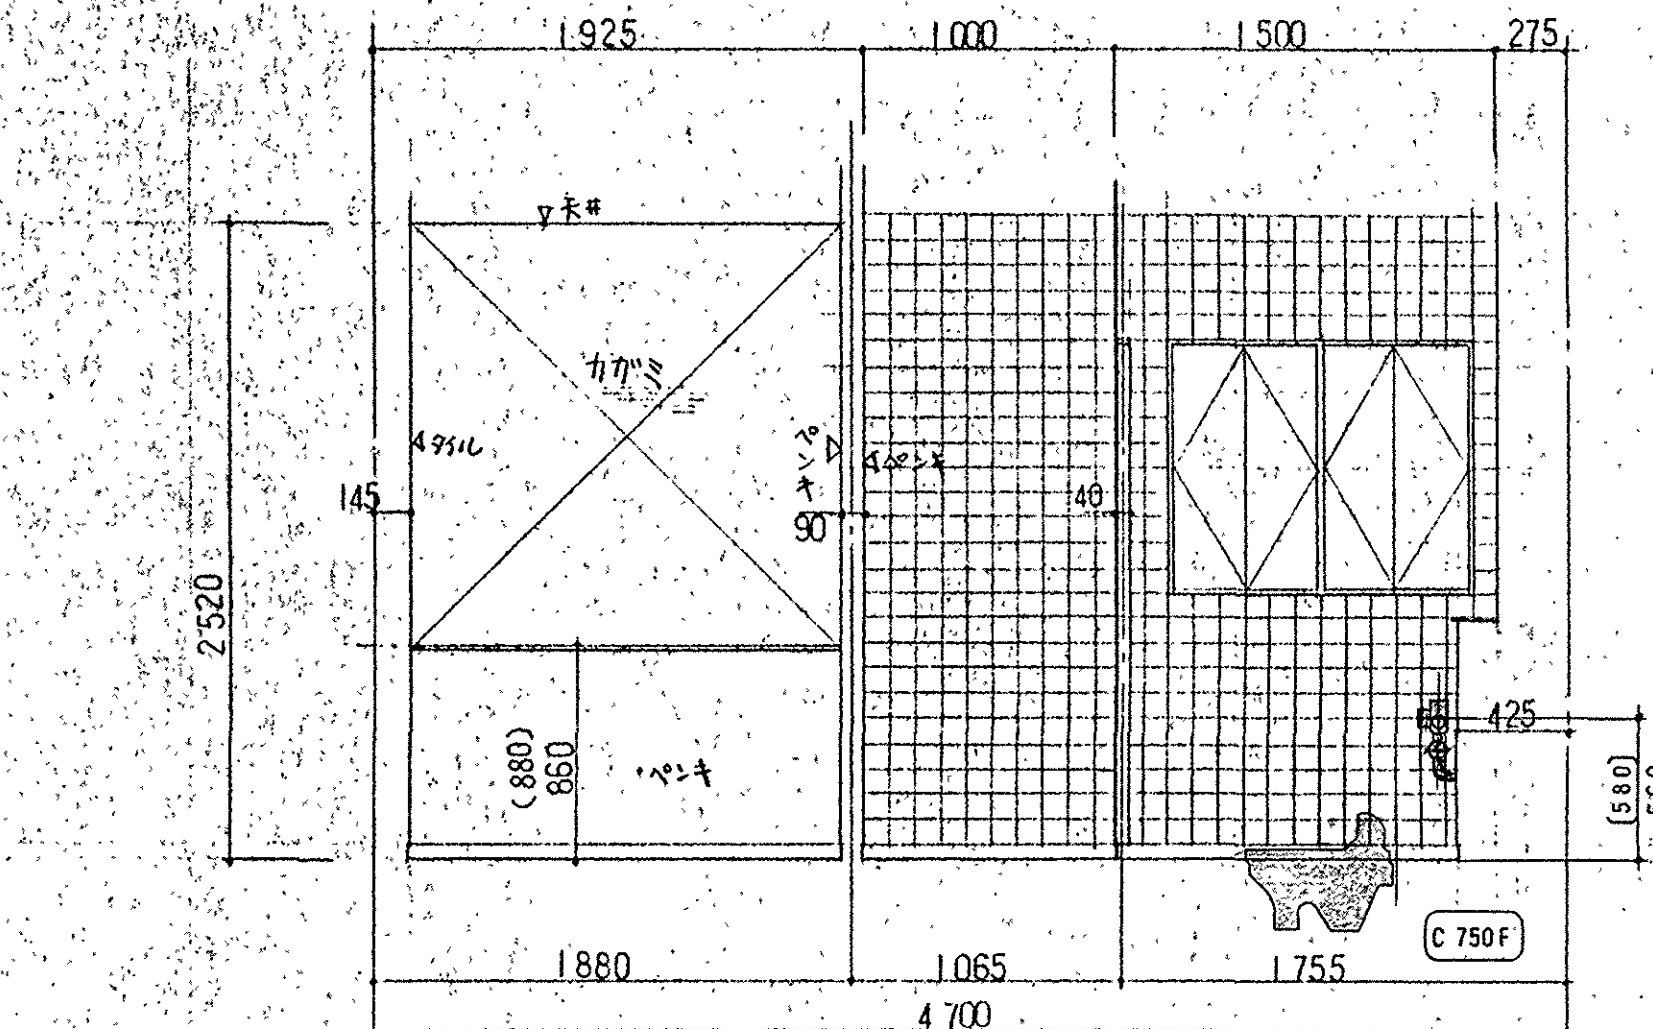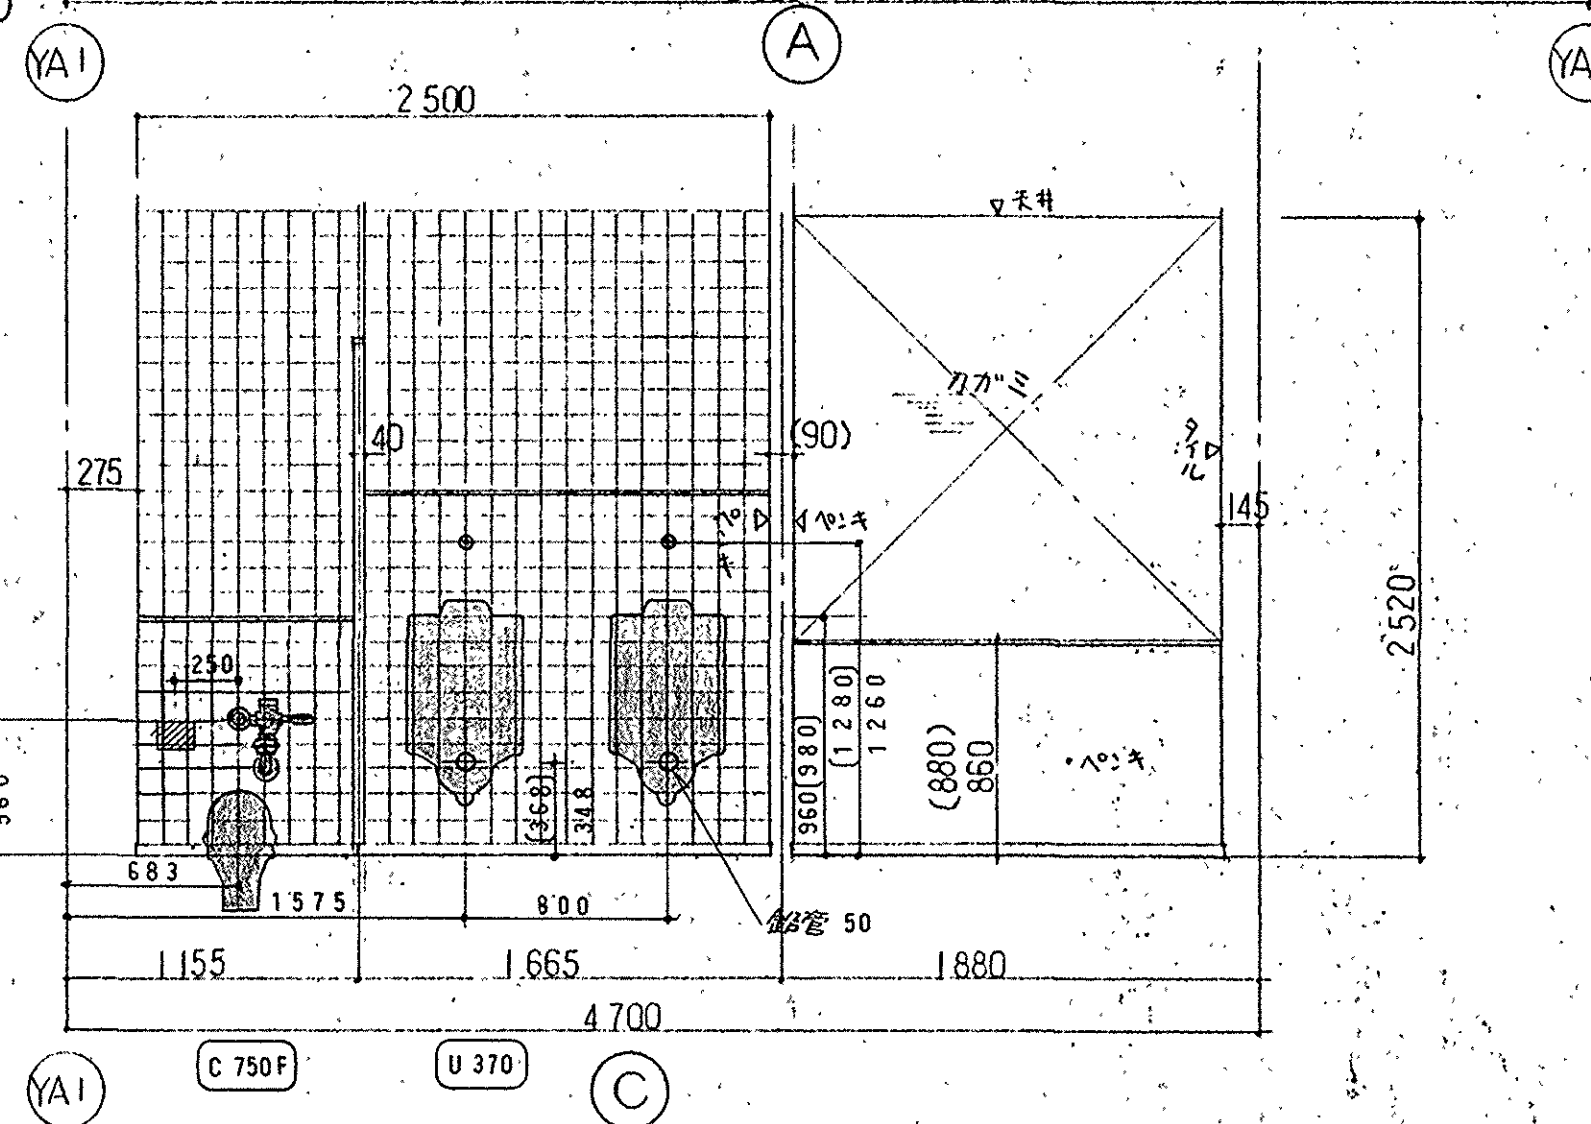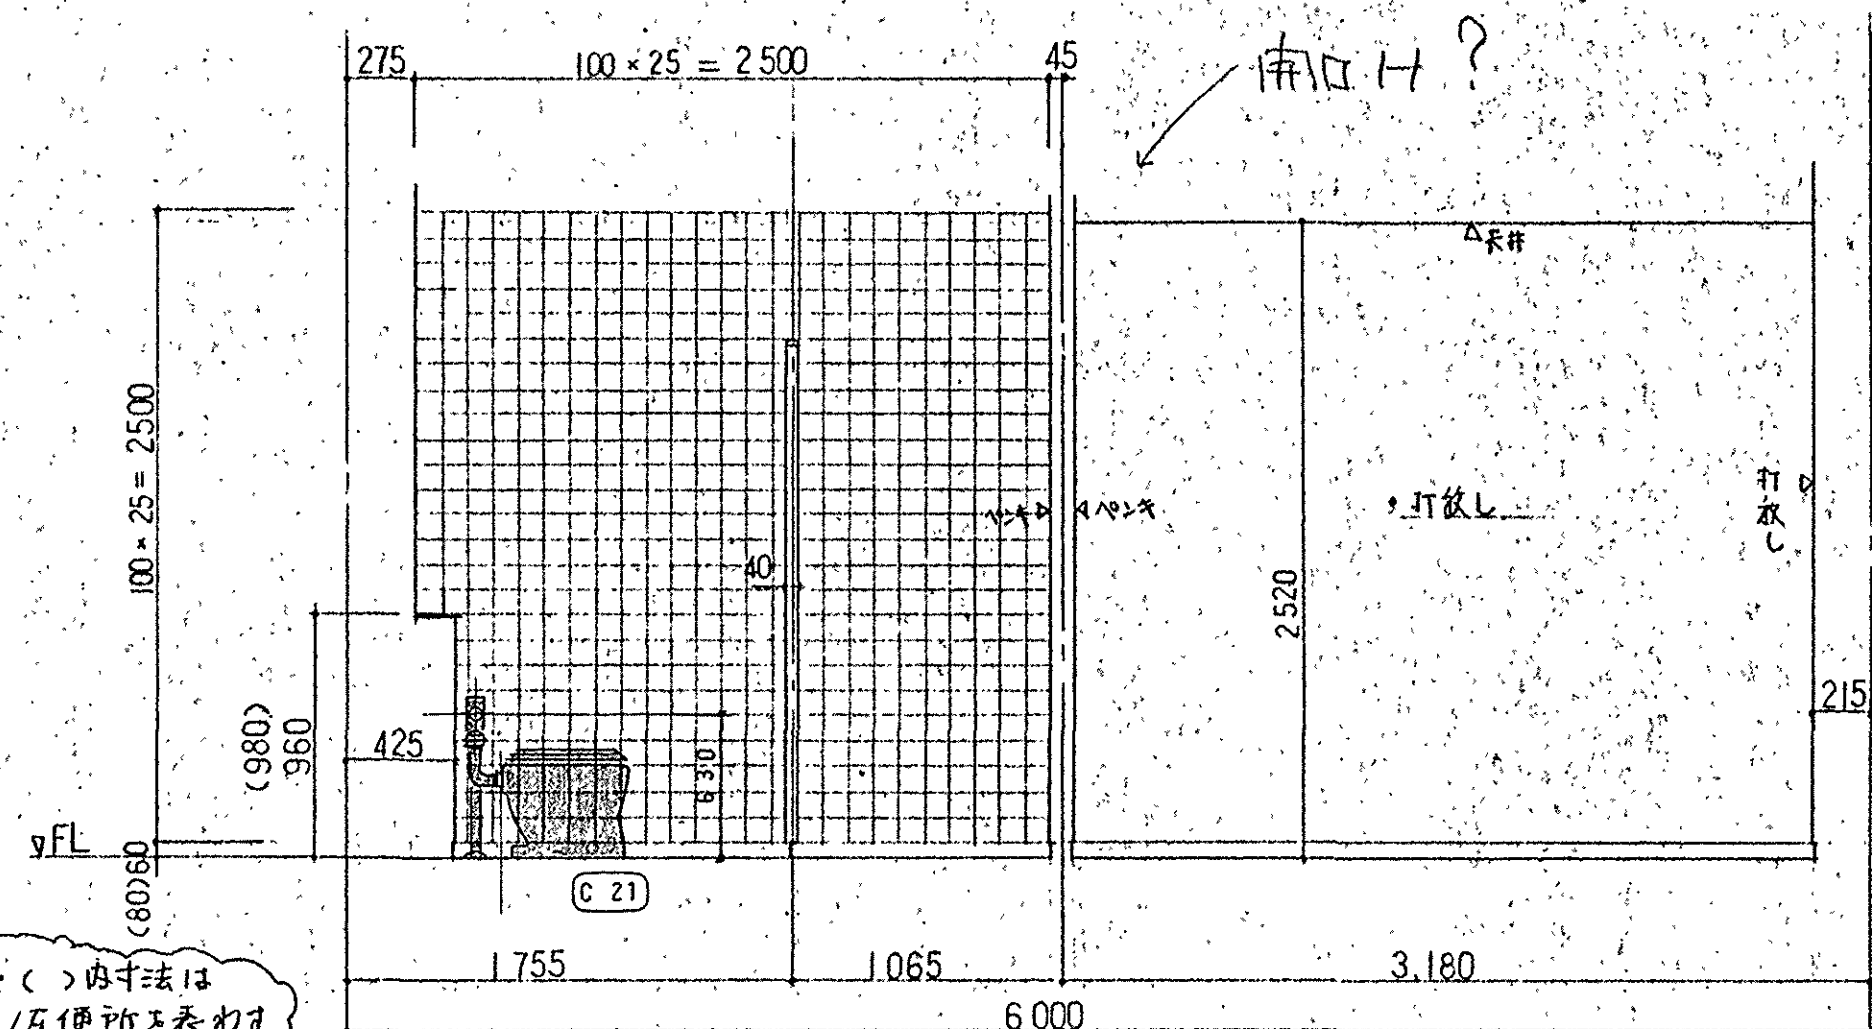


竣工図

志賀設備工業株式会社
代表取締役 石井 昭

C3

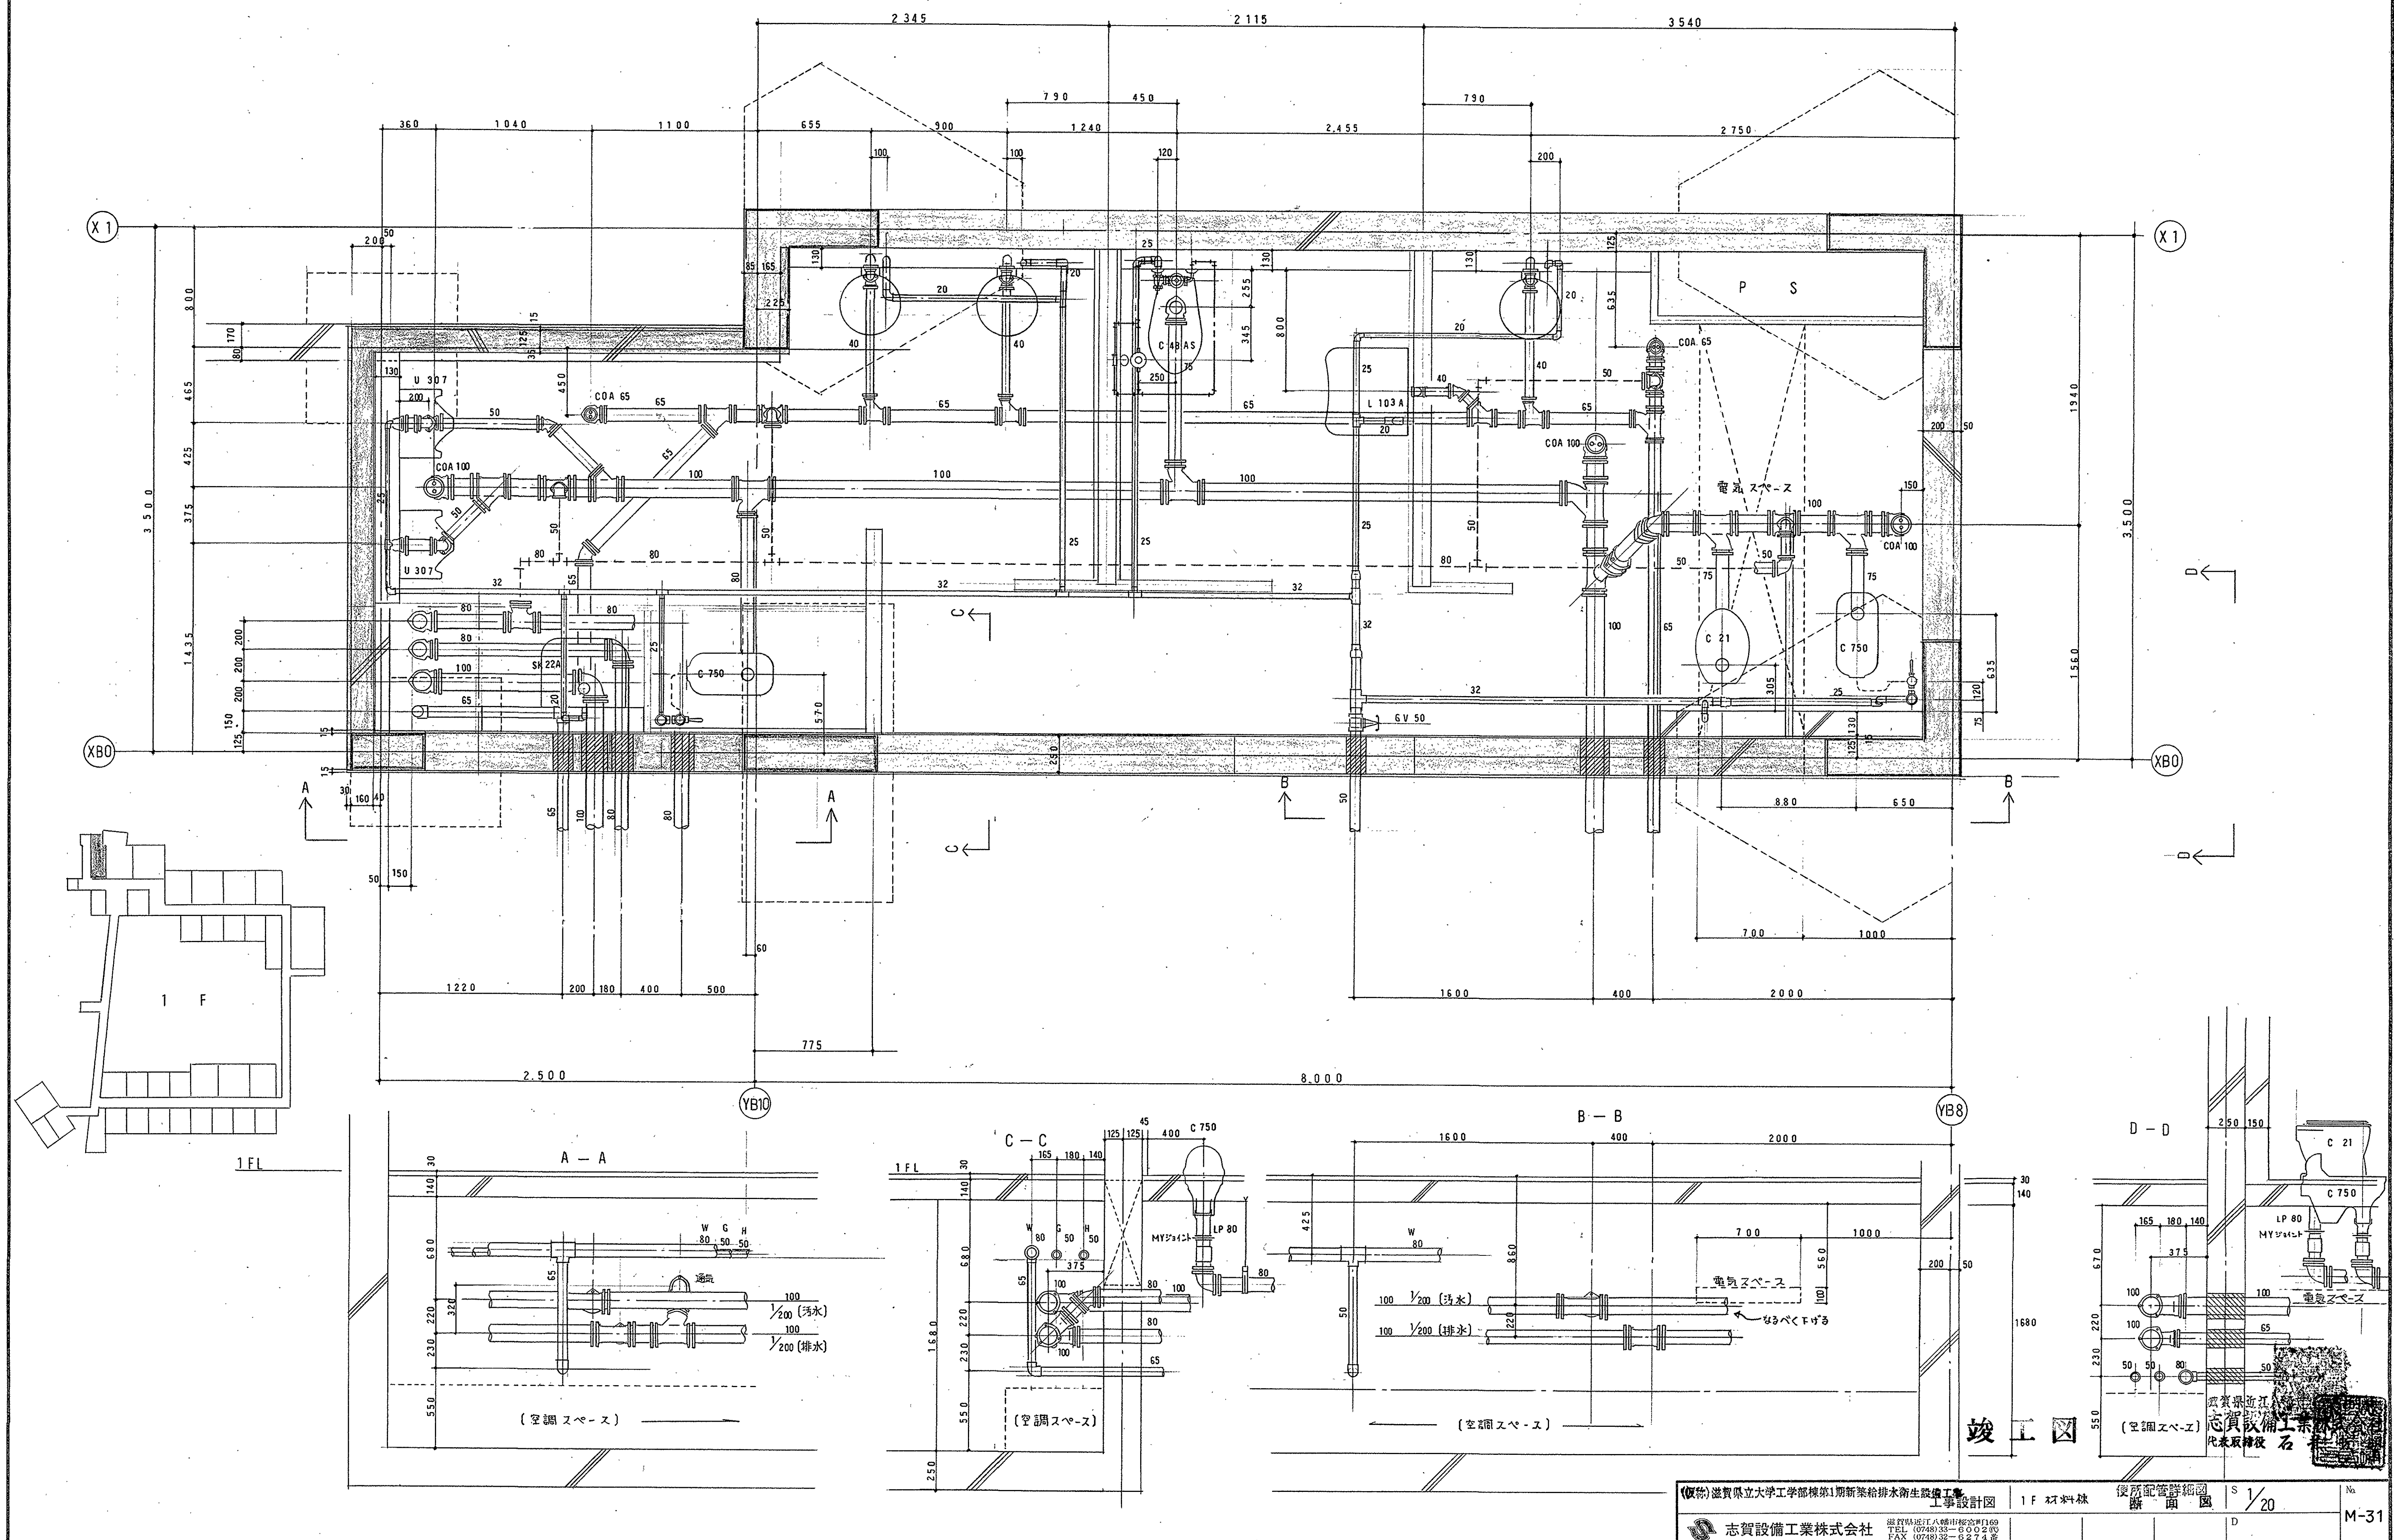


C3

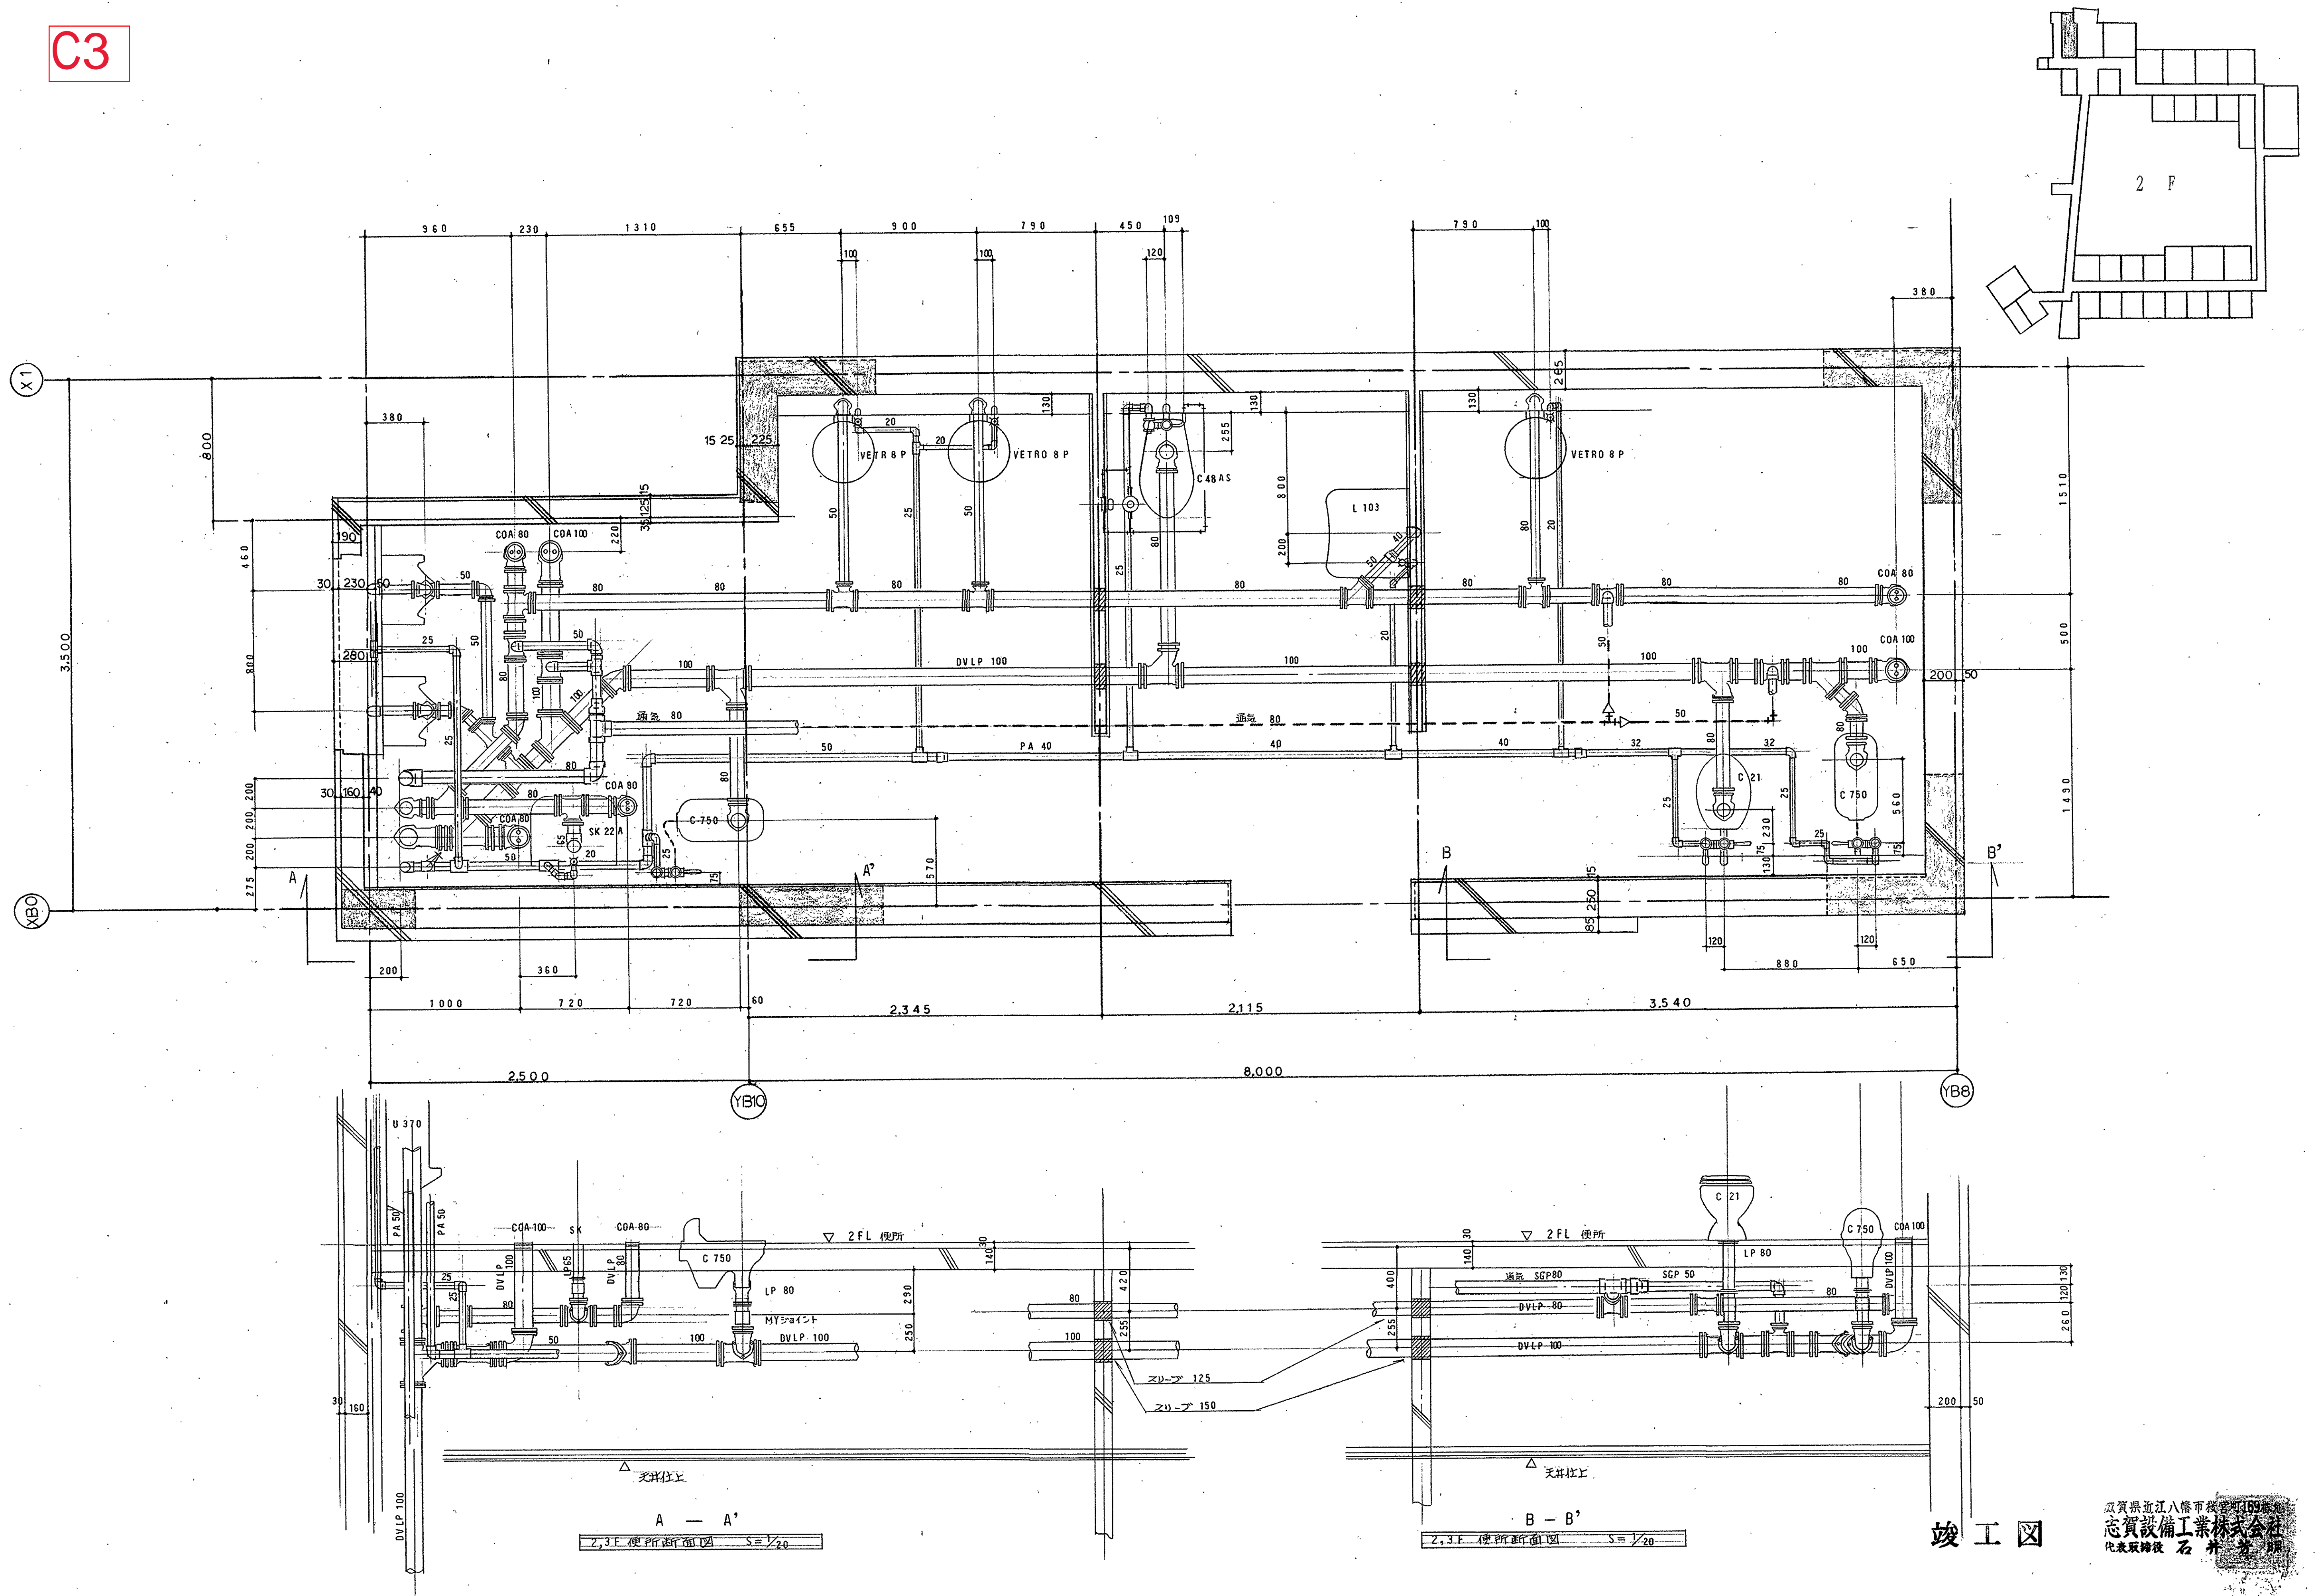

竣工図

滋賀県近江八幡市桜堂町109番地
志賀設備工業株式会社
代表取締役 石井 孝 朗

C3

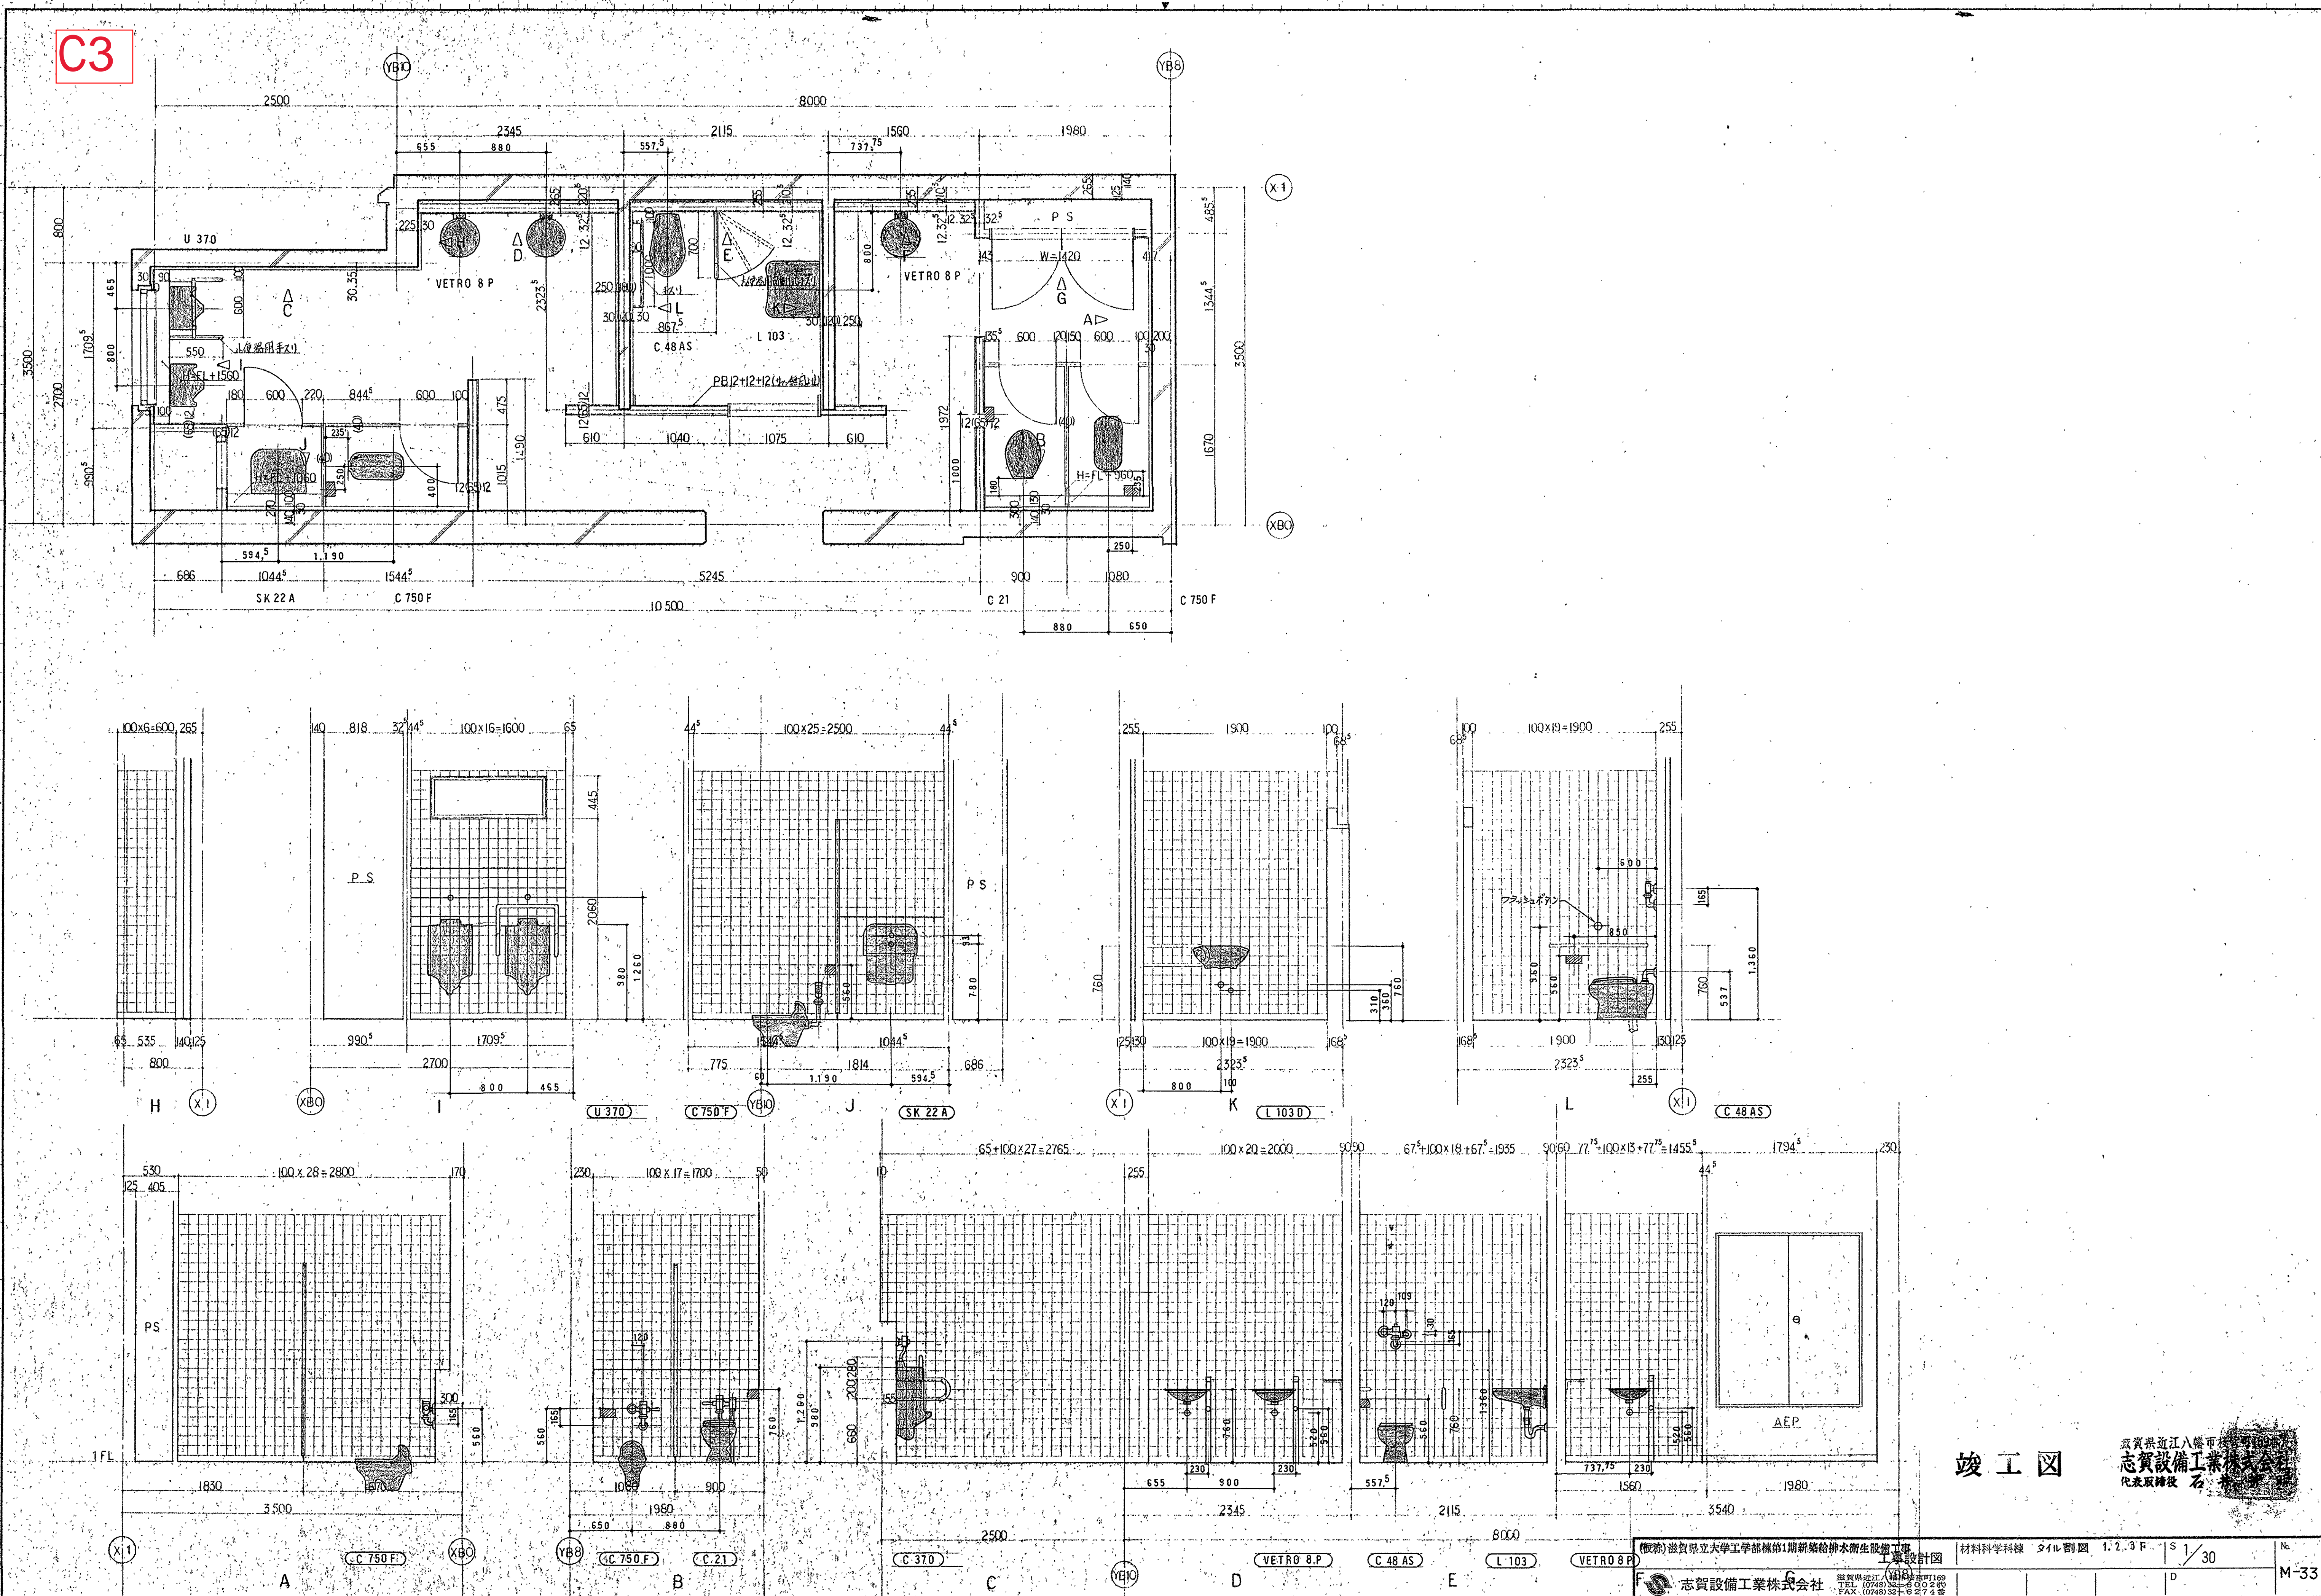


竣工図


滋賀県近江八幡市
志賀設備工業株式会社
代表取締役 石井 孝雄

(株) 志賀設備工業株式会社
滋賀県近江八幡市
TEL (0748) 32-8002
FAX (0748) 32-8274


材料科学科様 スタイル割図 1.2.3 F S 1/30
M-33

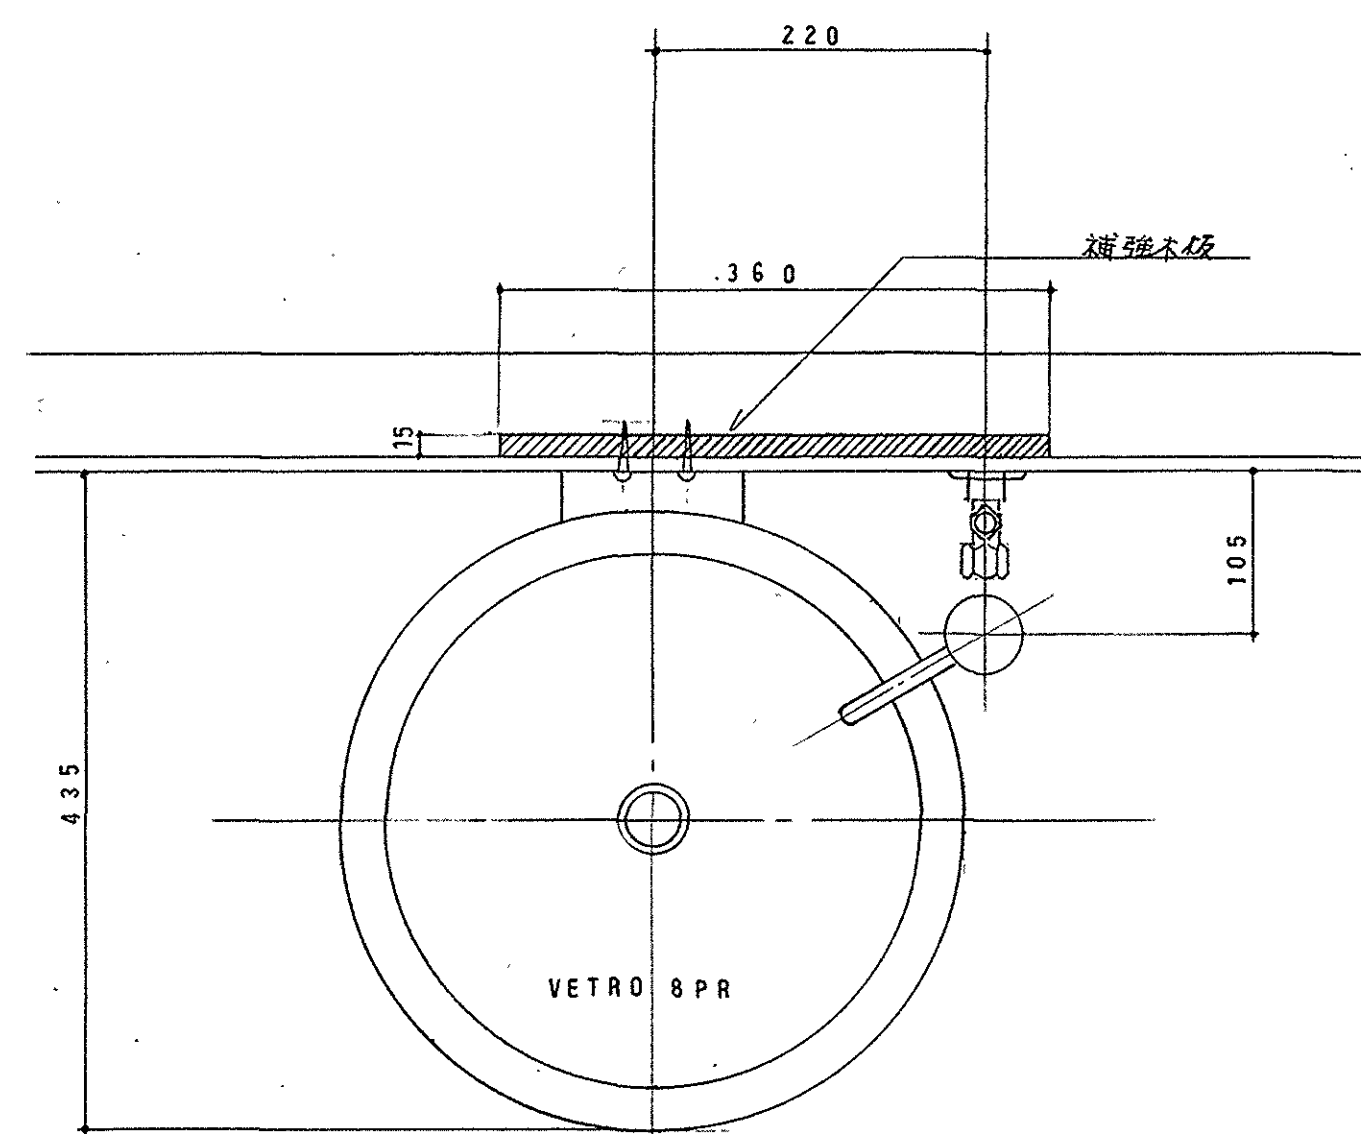



平面図 S=1/5

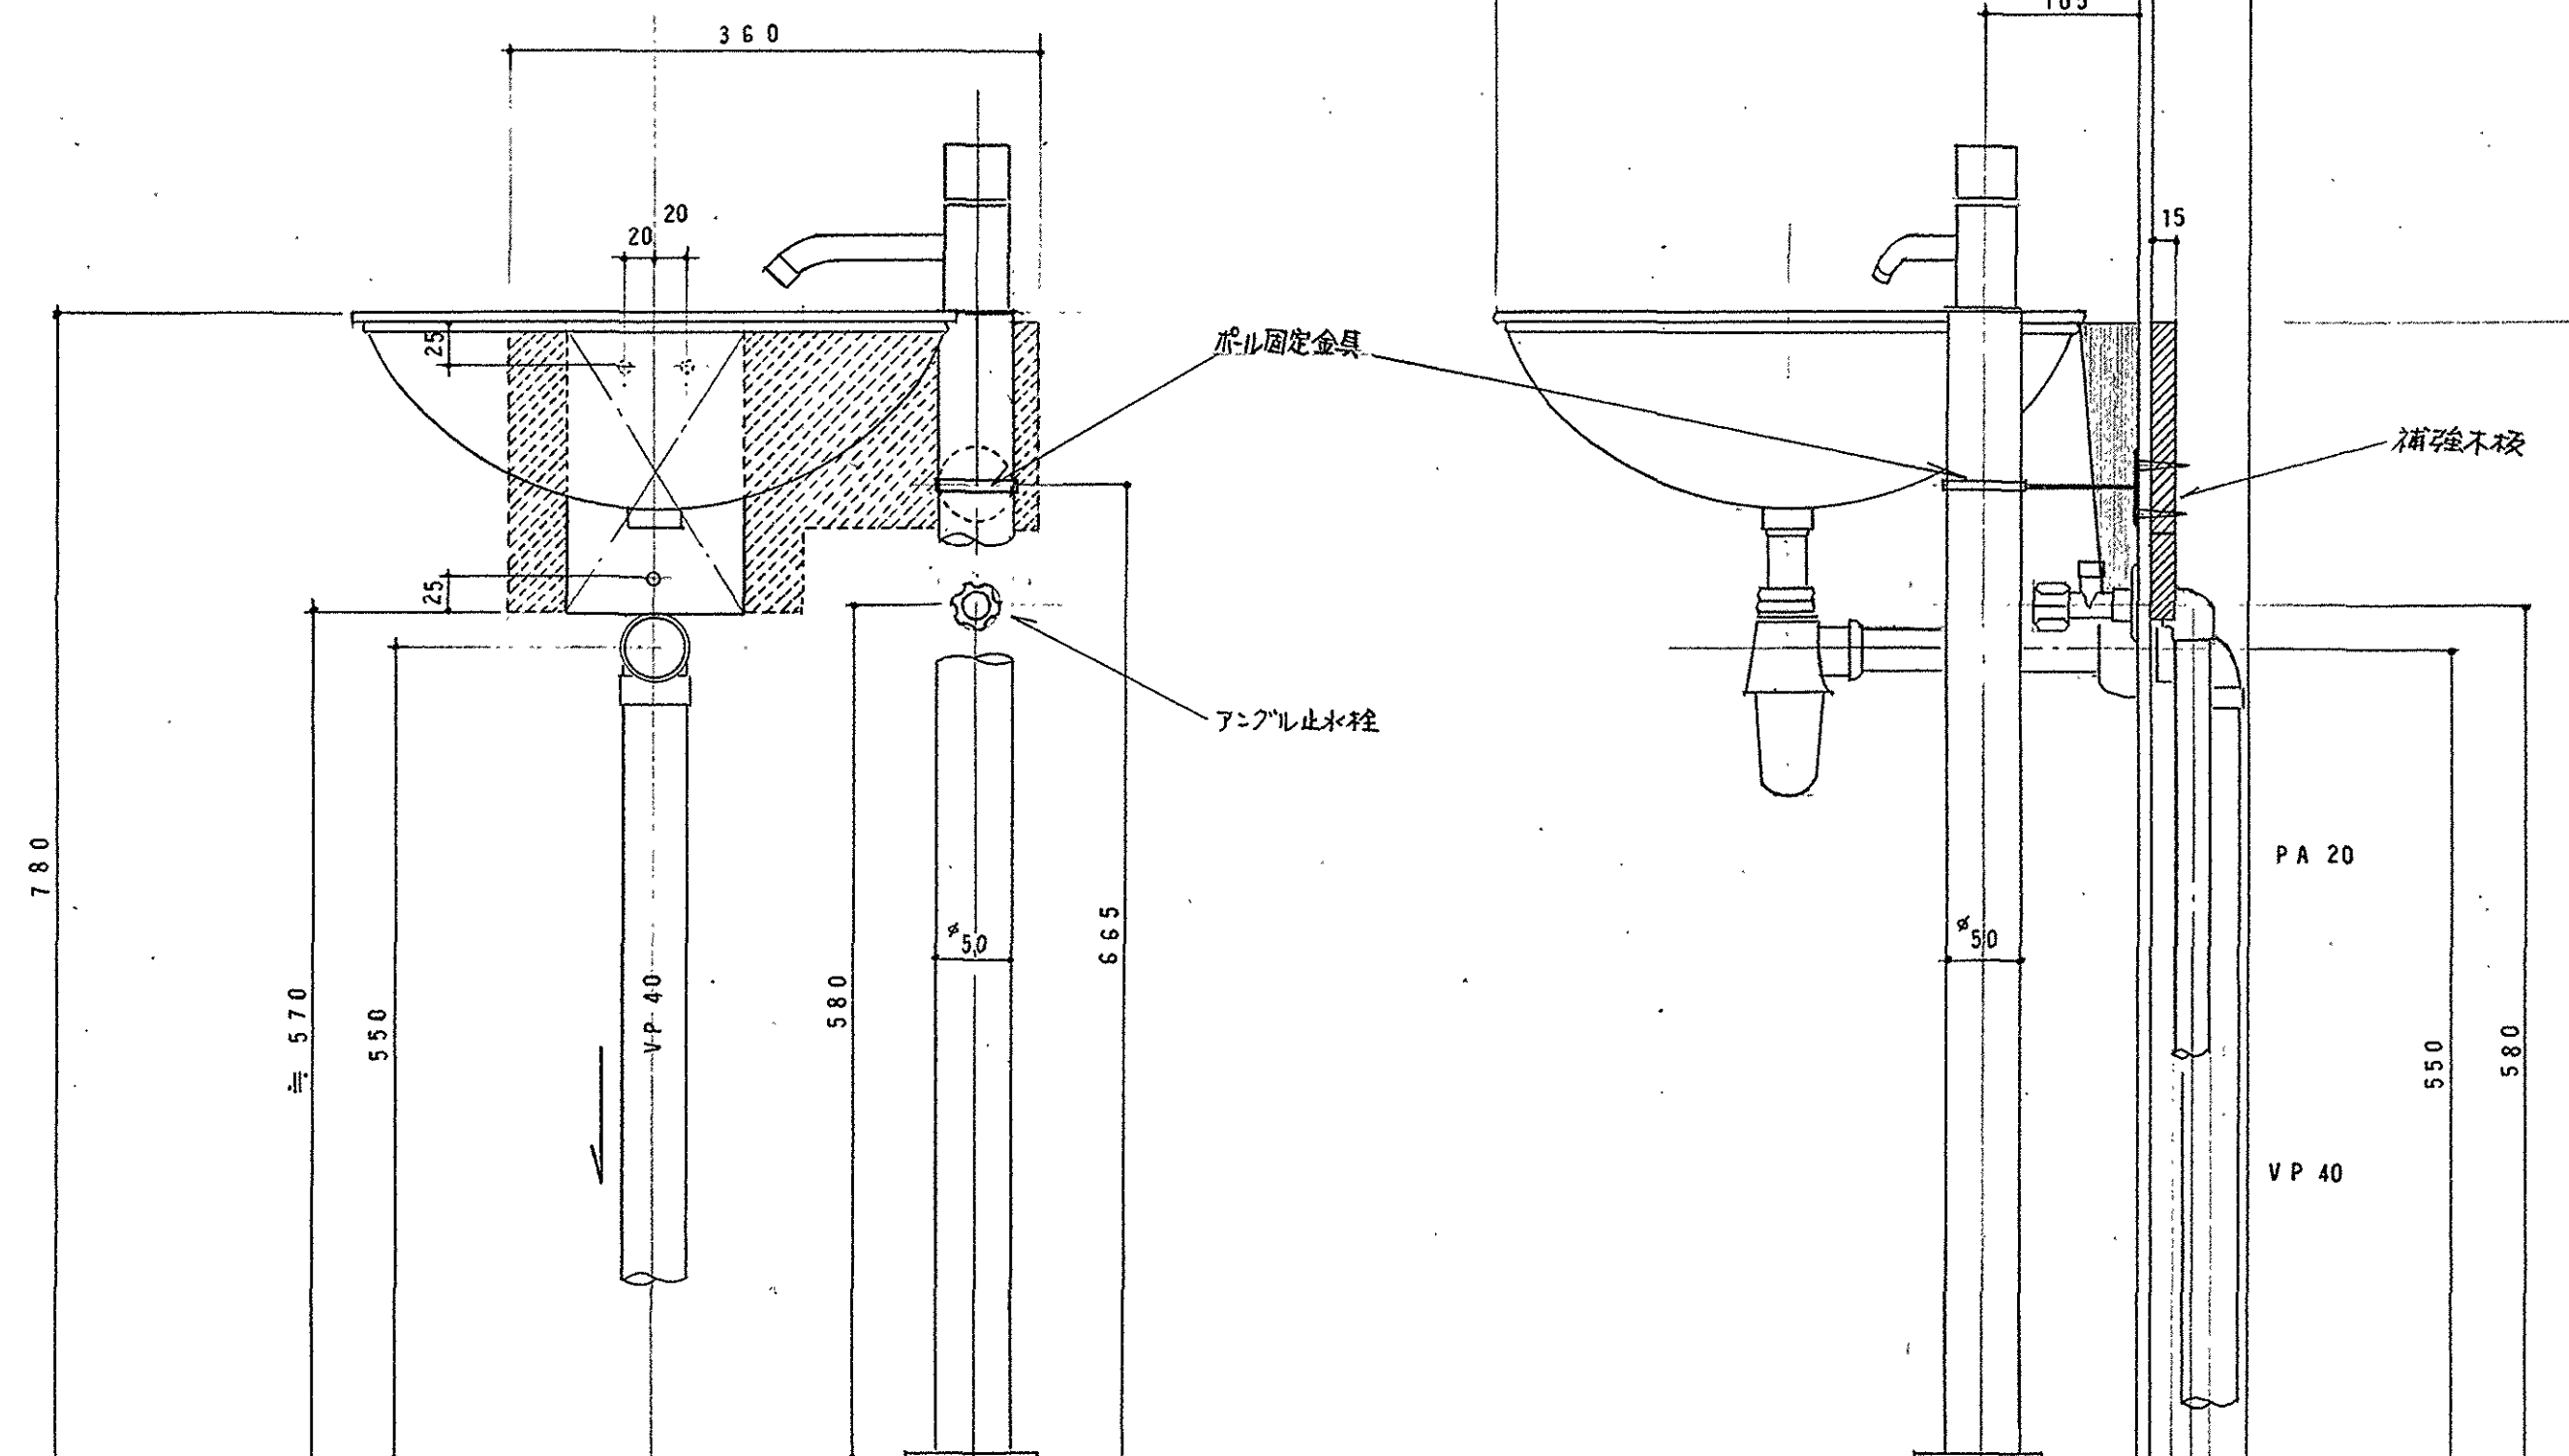

正面図 S=1/5

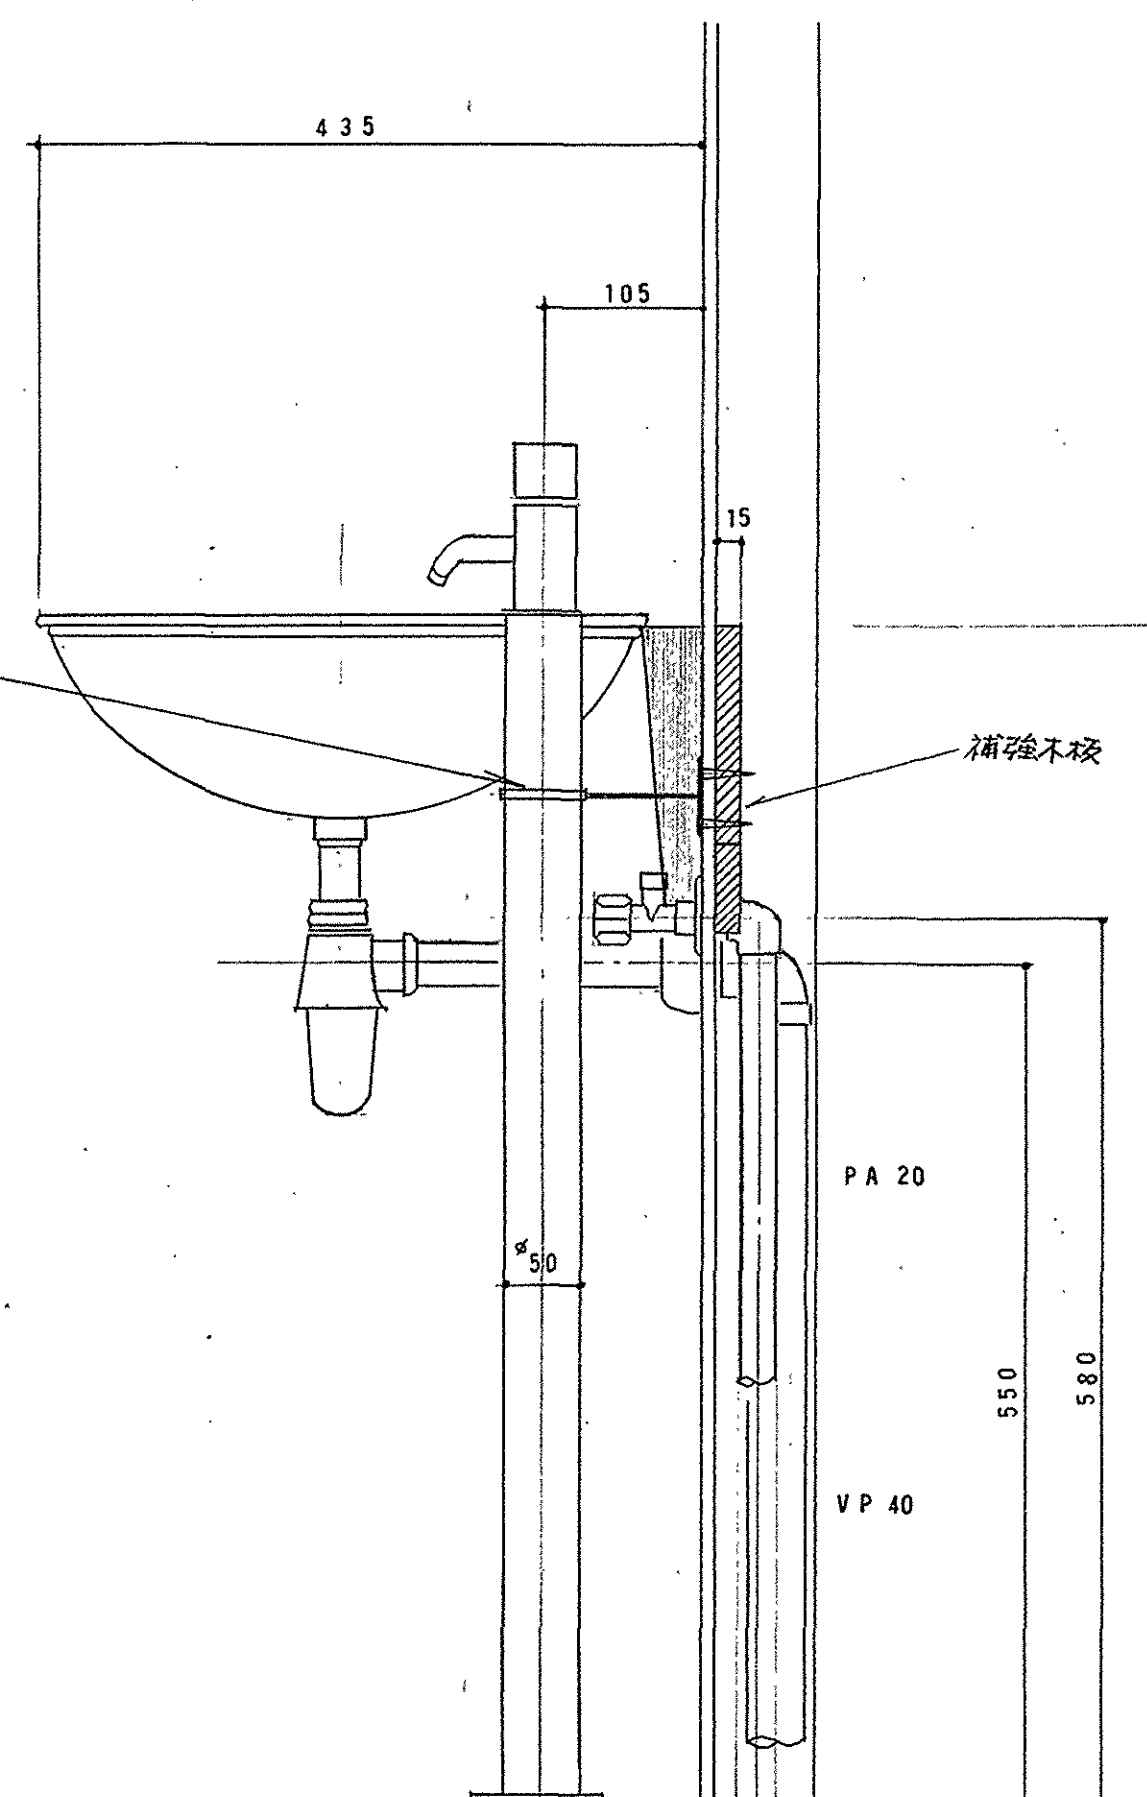

側面図 S=1/5

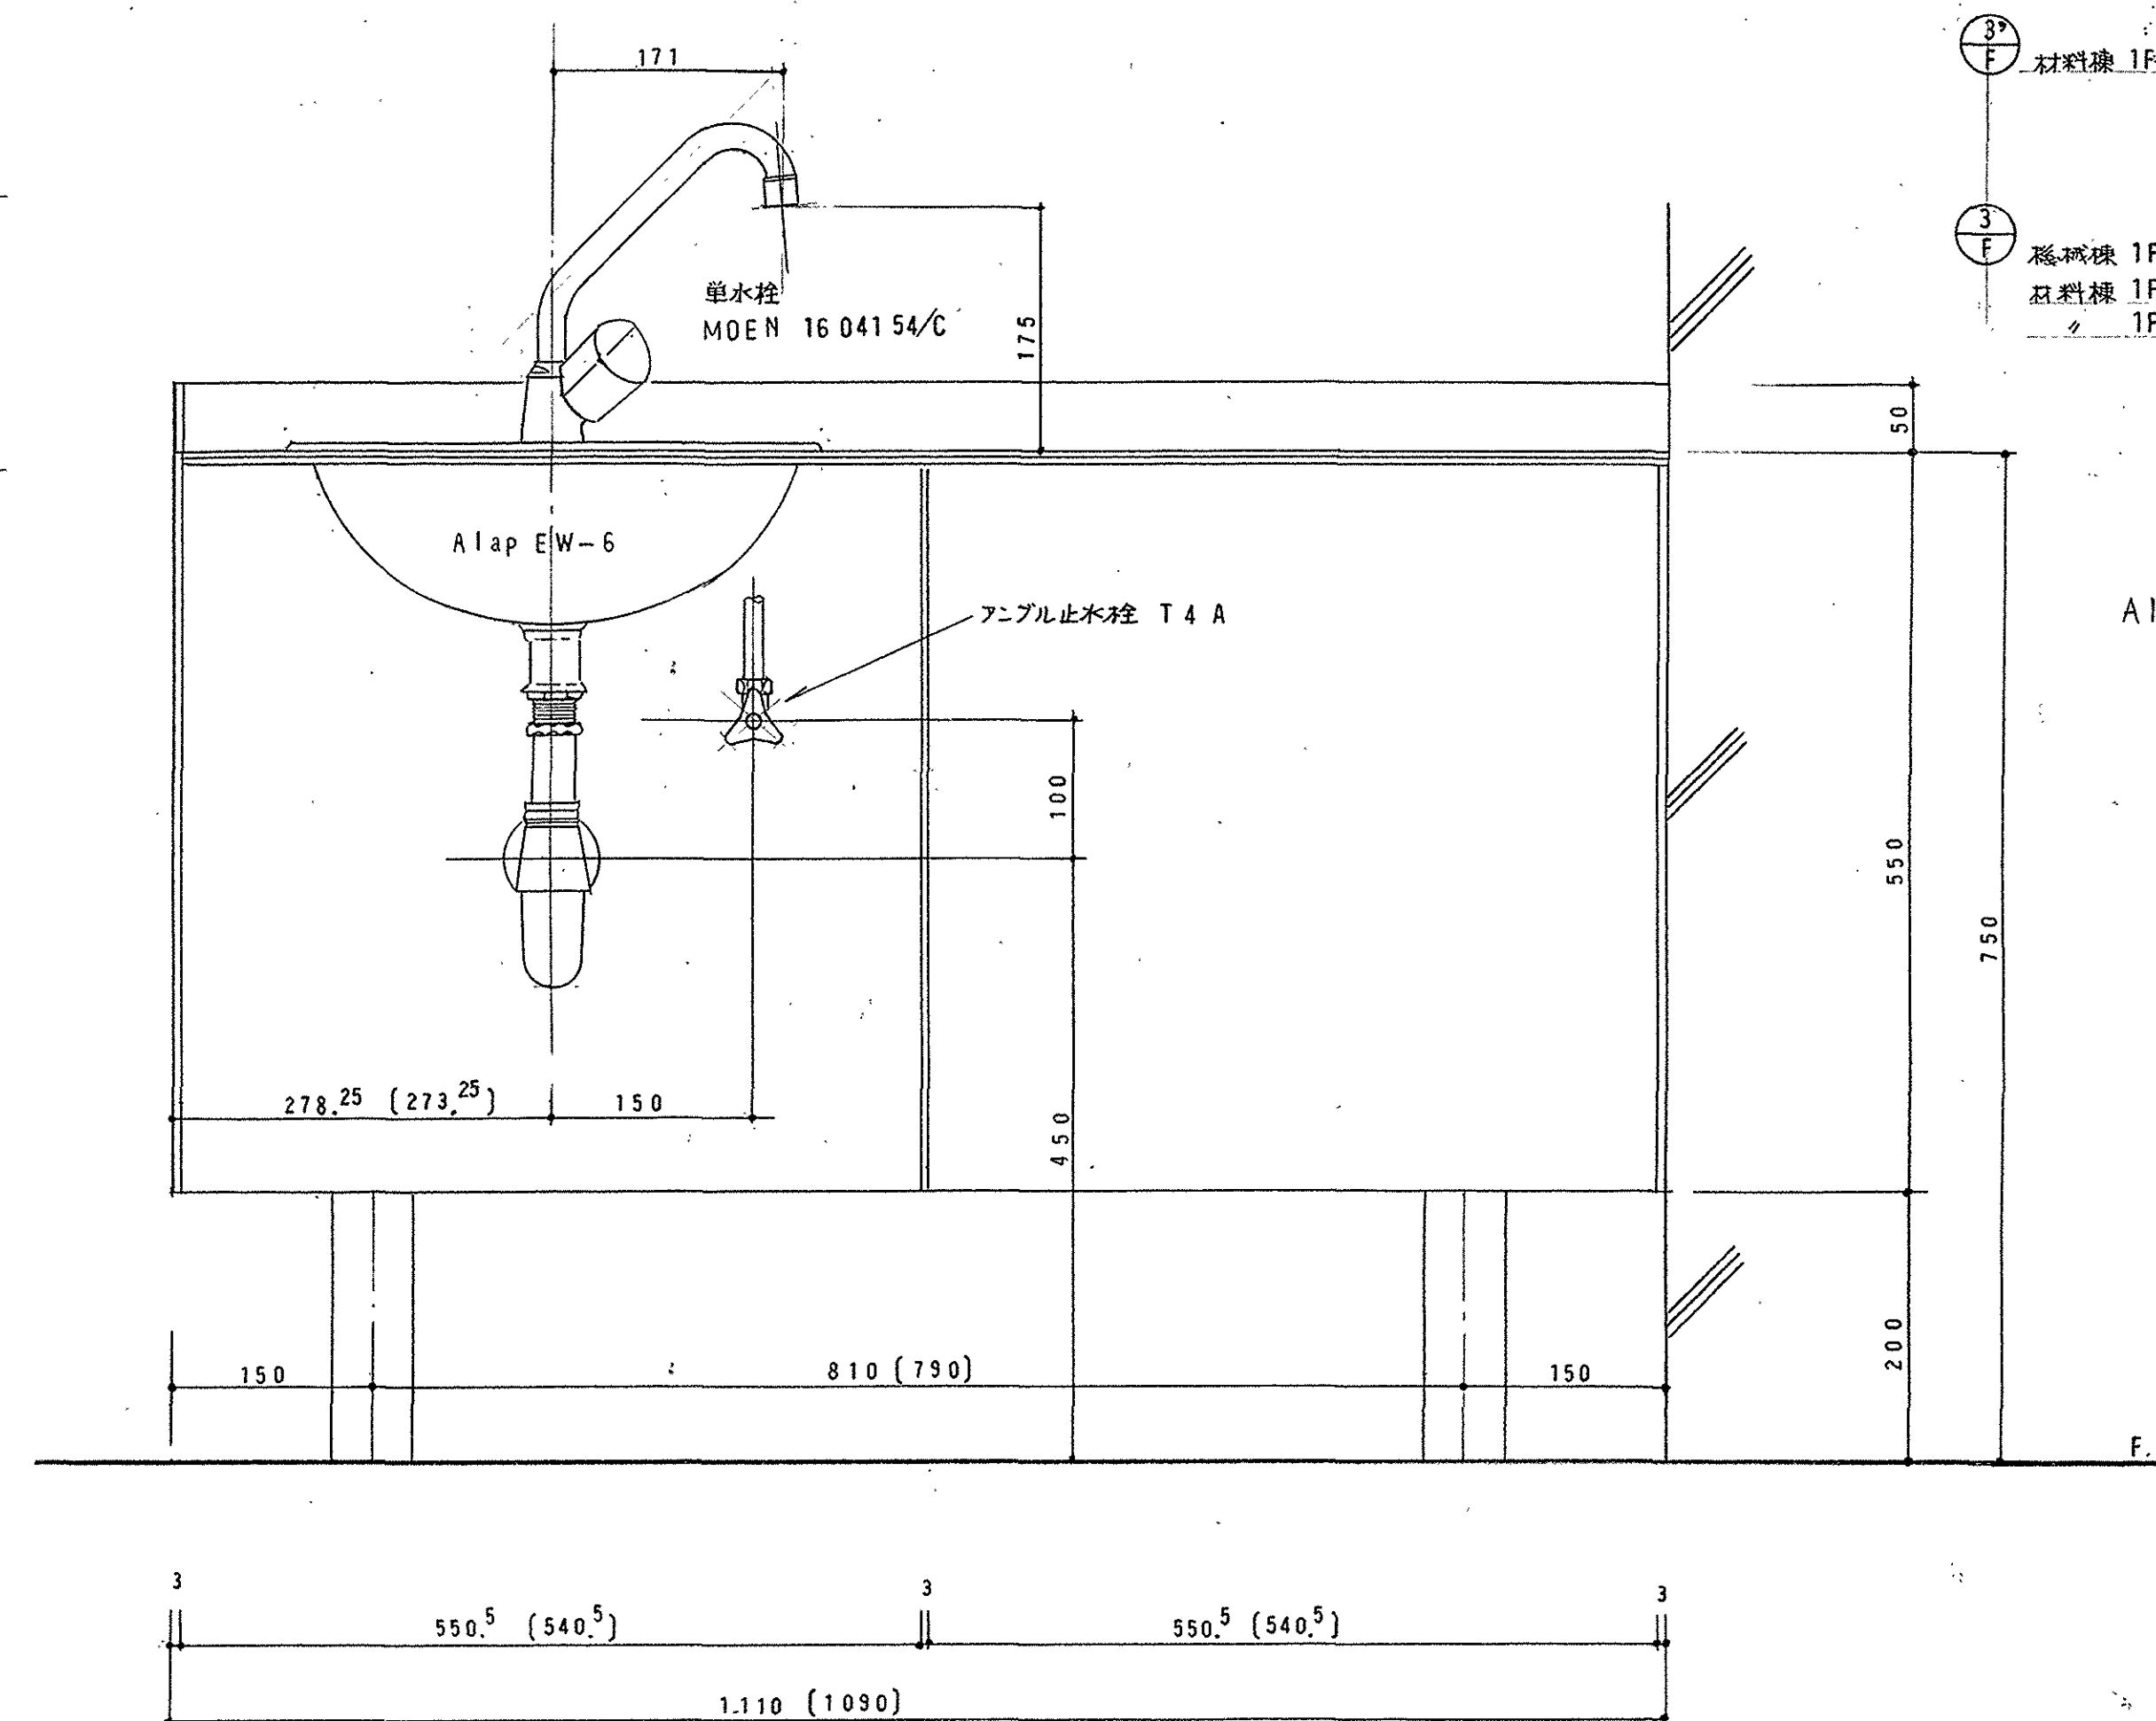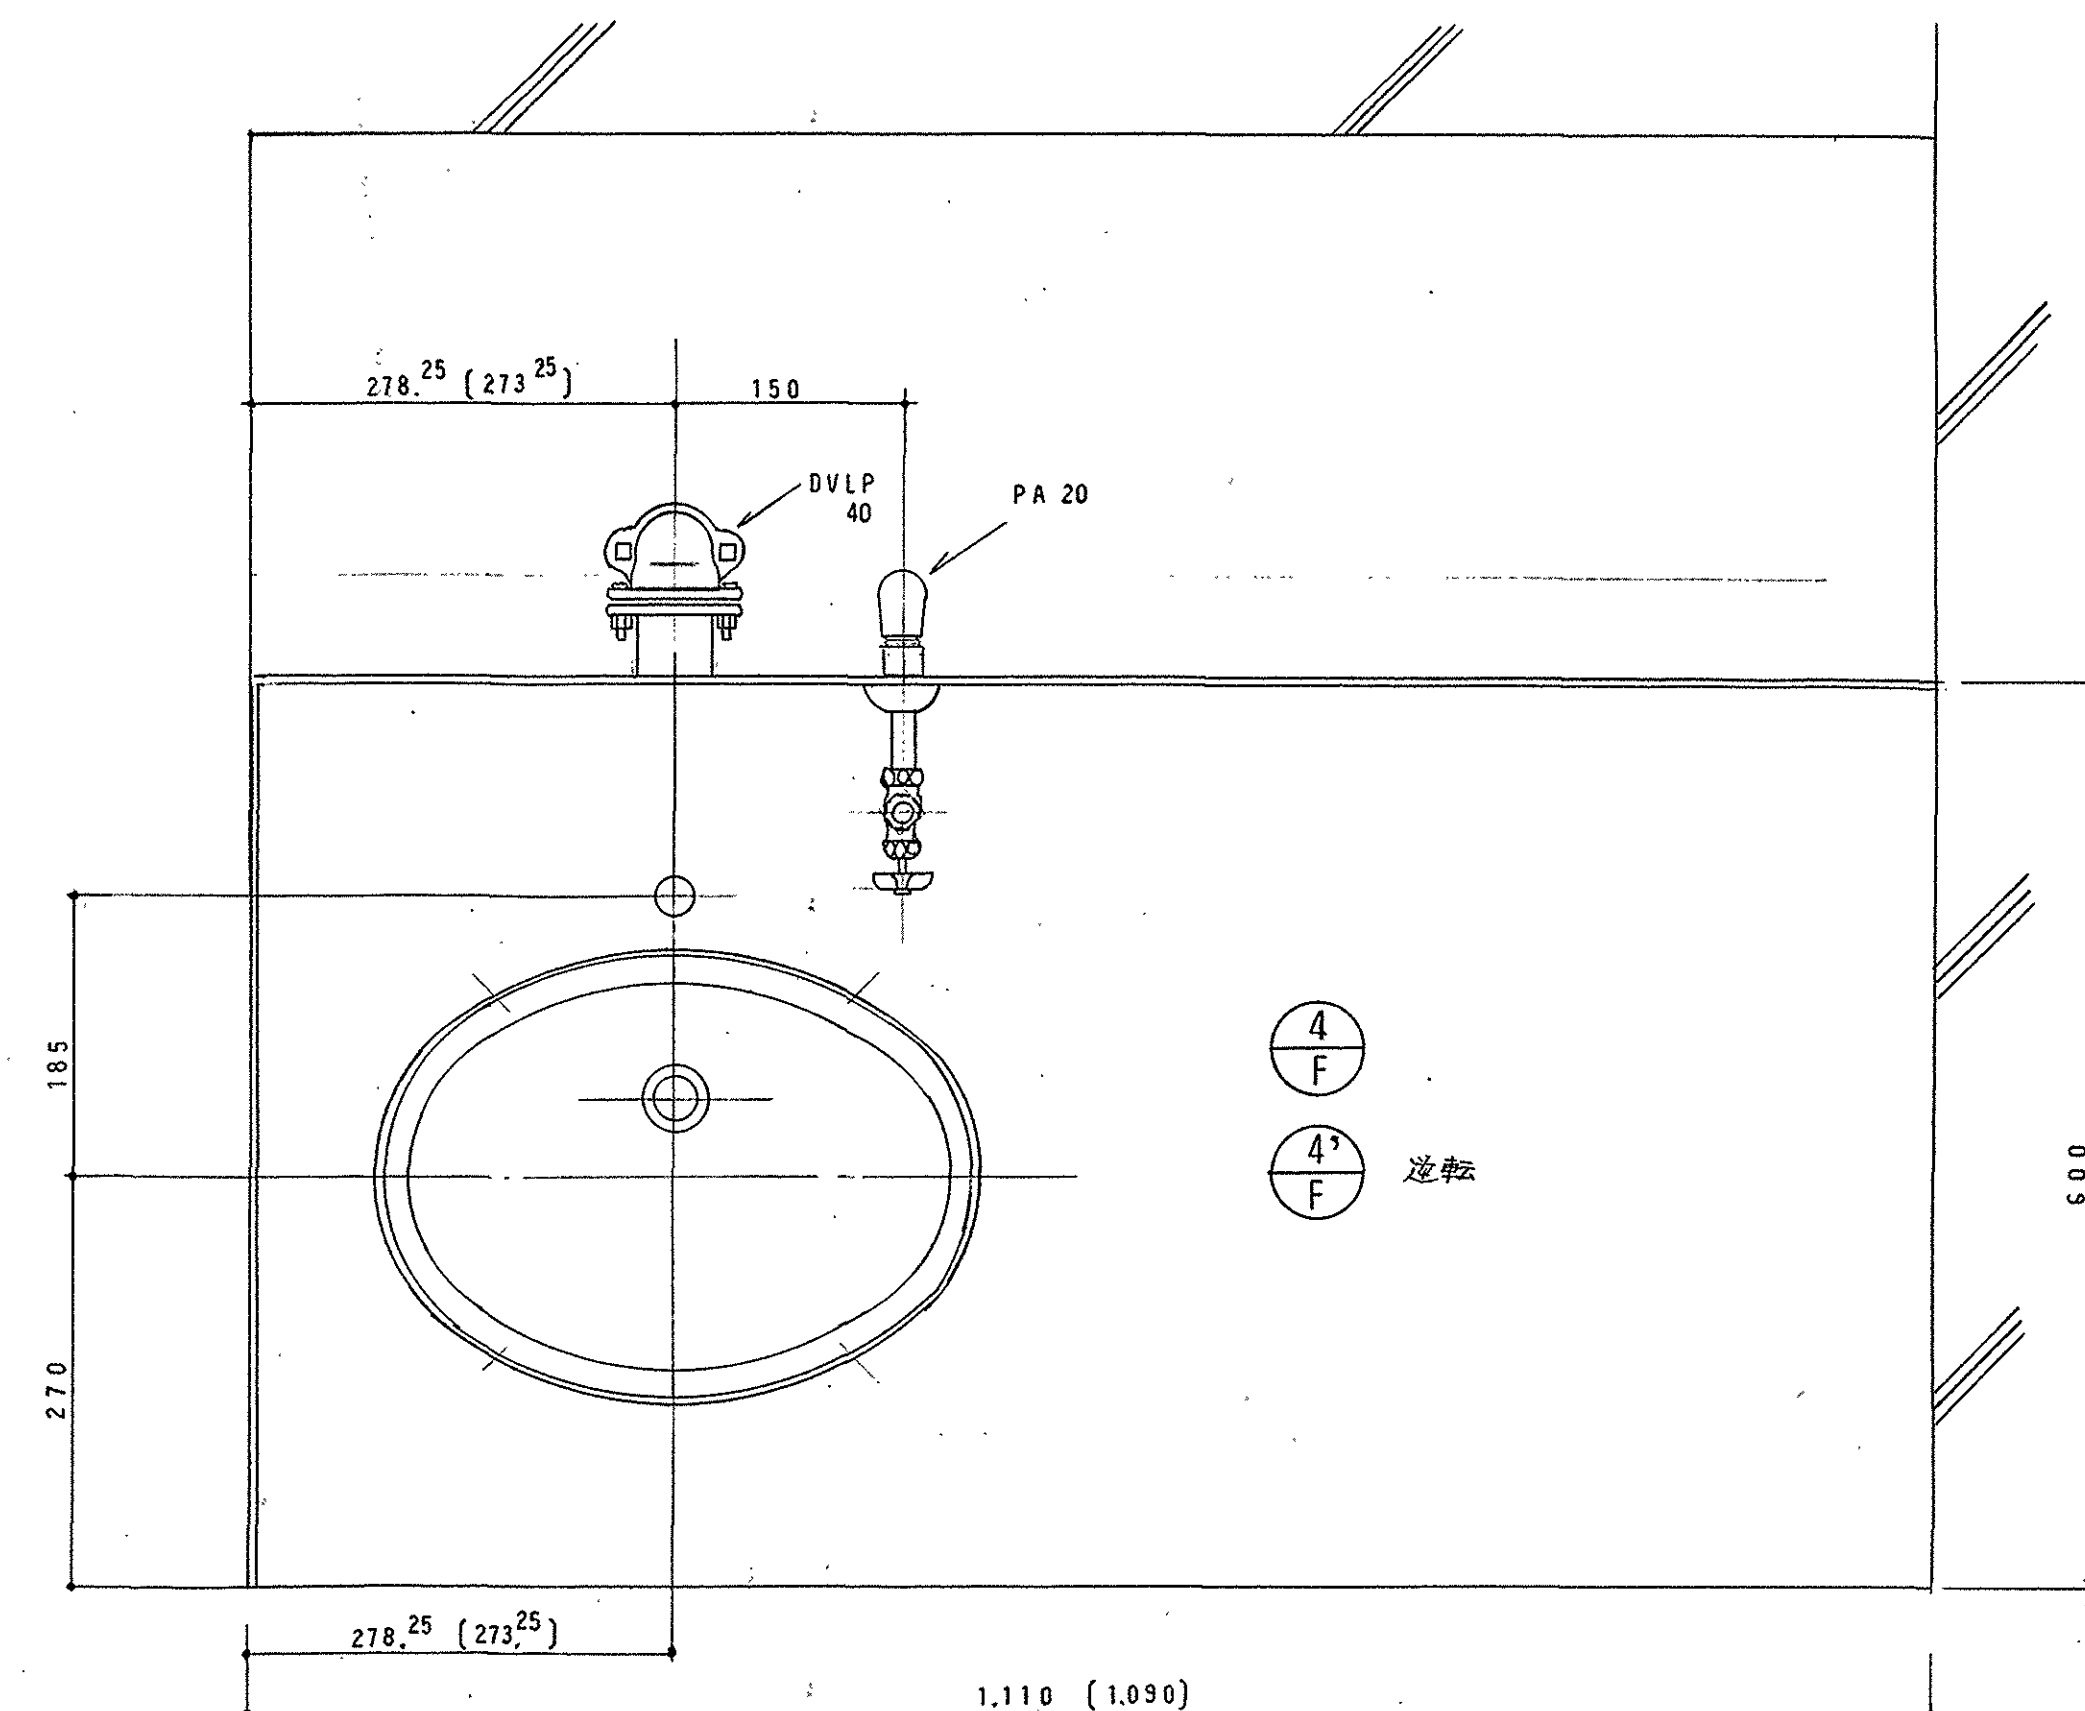

- ④ F 機械棟 1F 教壇室
2F 教壇室
3F 教壇室
3F 助教室
- ④ F 機械棟 1F 控室
1F 演習室 (左の部屋)
2F 演習室 (左の部屋)
2F 演習室 (左の部屋)
3F 演習室 (左の部屋)
3F 演習室 (左の部屋)
材料棟 2F 演習室
3F 演習室
- ③ F 材料棟 1F 3F 演習室 計 3 台
- ③ F 機械棟 1F~3F 助教室 計 3 台
材料棟 1F~3F 助教室 計 3 台
1F~3F 演習室 計 3 台 (左の部屋)

() 内は ③ F 逆転
Alape EW-6 計 24 台

竣工図

滋賀県近江八幡市
志賀設備工業株式会社
代表取締役 石