




# 滋賀県立大学講堂 交流センター棟新築機械設備工事

図面番号	図面名称	縮尺	備
1	配置図	1:500	
2	屋外配管図	1:150	
3	土間配管及スリーブ図(A工区)	1:50	
4	土間配管及スリーブ図(B工区)	1:50	
5	土間配管及スリーブ図(C工区N01)	1:50	
6	土間配管及スリーブ図(C工区N02)	1:50	
7	土間配管及スリーブ図(D工区)	1:50	
8	便所(1)(2)詳細図	1:20	
9	便所(3)(4)詳細図	1:20	
10	便所(5)(6)詳細図	1:20	
11	喫茶コーナー配管詳細図	1:20	
12	湯沸し室(1)ユーティリティ配管詳細図	1:20	
13	受水槽室配管詳細図	1:20	
14	受水槽室オーバーフロー管詳細図	1:20	
15	1F天井配管、ダクト図(A工区)	1:50	
16	1F天井配管、ダクト図(C工区)	1:50	
17	1F天井配管、ダクト図(D工区)	1:50	
18	1F各P. S内詳細図	1:20	
19	湯沸し室(2)身障者便所(2)詳細図	1:20	
20	倉庫スペース、大型映像装置室ダクト図	1:50	
21	2F天井配管及ダクト図	1:50	
22	ホワイエ天井配管及ダクト図	1:50	
23	舞台上ダクト図	1:50	
24	舞台上ダクト及消火配管図	1:50	
25	客席、ホール天井ダクト図	1:50	

図面番号	図面名称	縮尺	備
26	ダクトスペース 配管及ダクト図	1:30	
27	調整室、同時通訳室天井ダクト図	1:50	
28	2F電気室 ダクト図	1:50	
29	2F機械室(1)詳細図(その1)	1:30	
30	2F機械室(1)詳細図(その2)	1:30	
31	2F機械室(1)断面図	1:30	
32	2F機械室(2)詳細図	1:20	
33	2F機械室 部分詳細図	1:20	
34	2F機械室 基礎図	1:30	
35	塔屋 配管図	1:30	
36	塔屋 基礎図	1:30	
37	床暖房設備(設備仕様図)	-	
38	床暖房設備A工区(配線結線図)	1:50	
39	床暖房設備ホワイエ(配線結線図)	1:50	
40	床暖房設備客席(配線結線図)	1:50	
41	床暖房設備C工区(配線結線図)	1:50	
42	床暖房設備ホワイエ(ヒーター敷設図)	1:50	
43	床暖房設備客室(ヒーター敷設図)	1:50	
44	床暖房設備屋上融雪設備	1:50	
45	受水槽室計装配管図	1:20	
46	機械室(1)計装配管図	1:50	
47	機械室(2)計装配管図	1:50	



番号	記号	寸法	重量 (kg)	備考

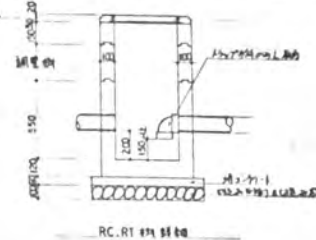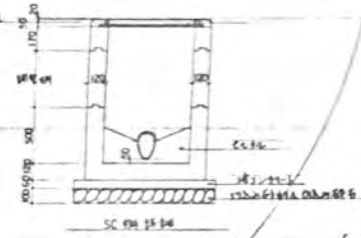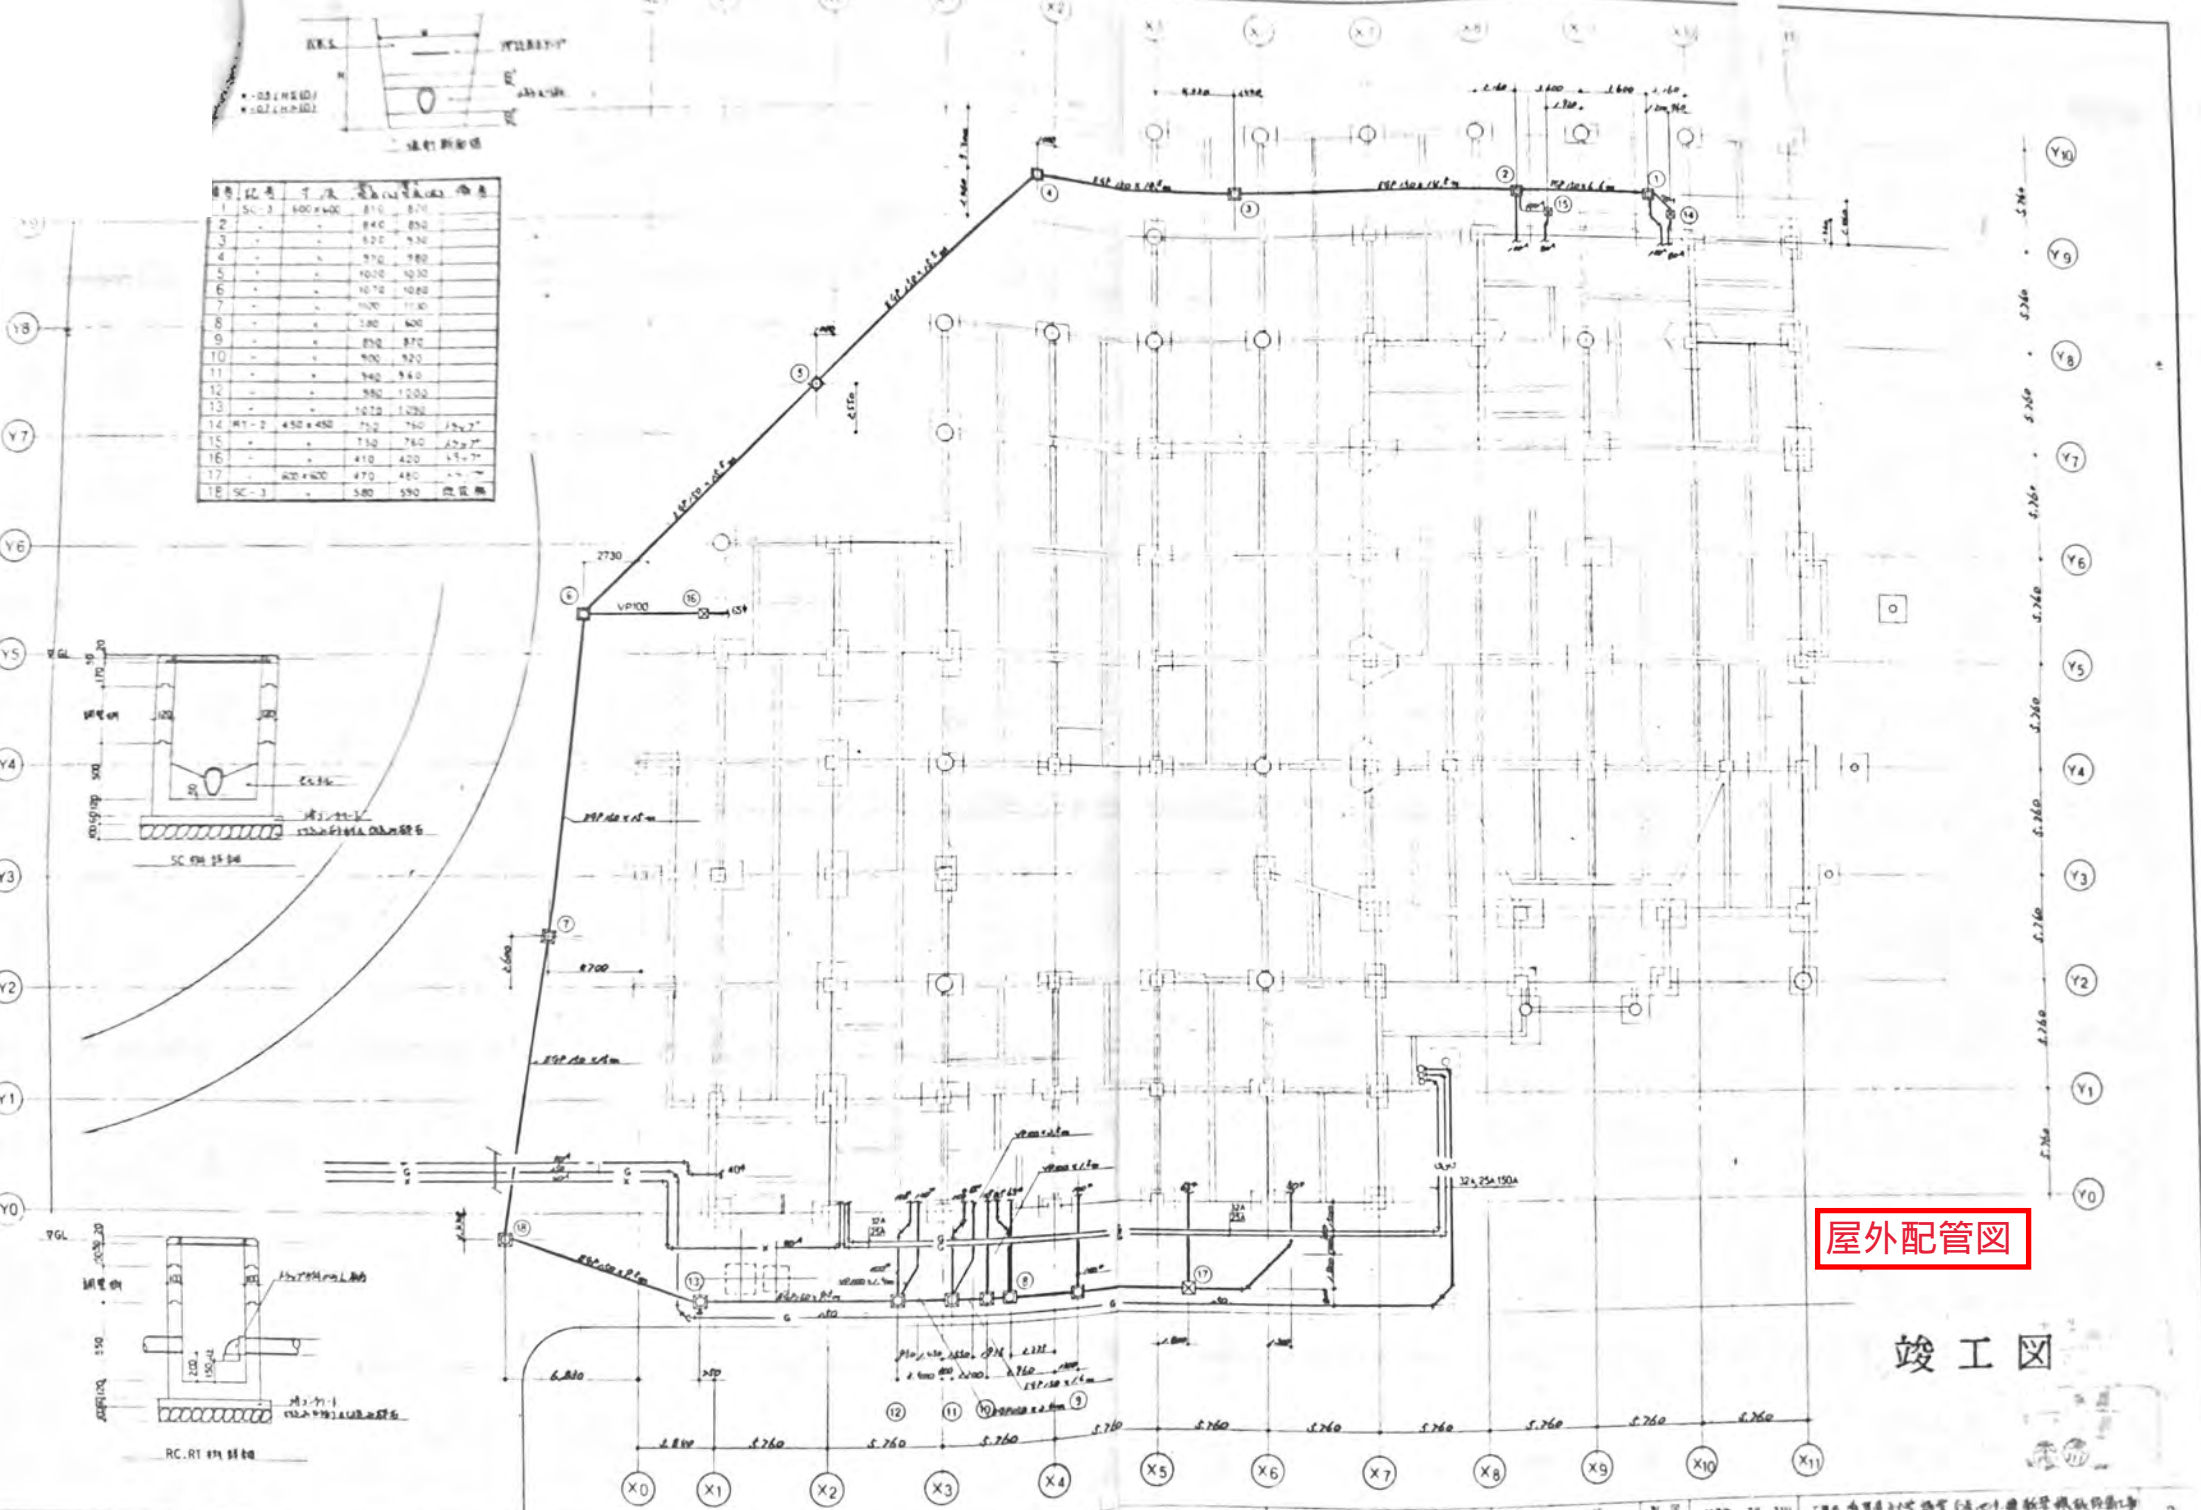


屋外配管図

竣工図

1F生涯学習研究室（研修室）、喫茶コーナー



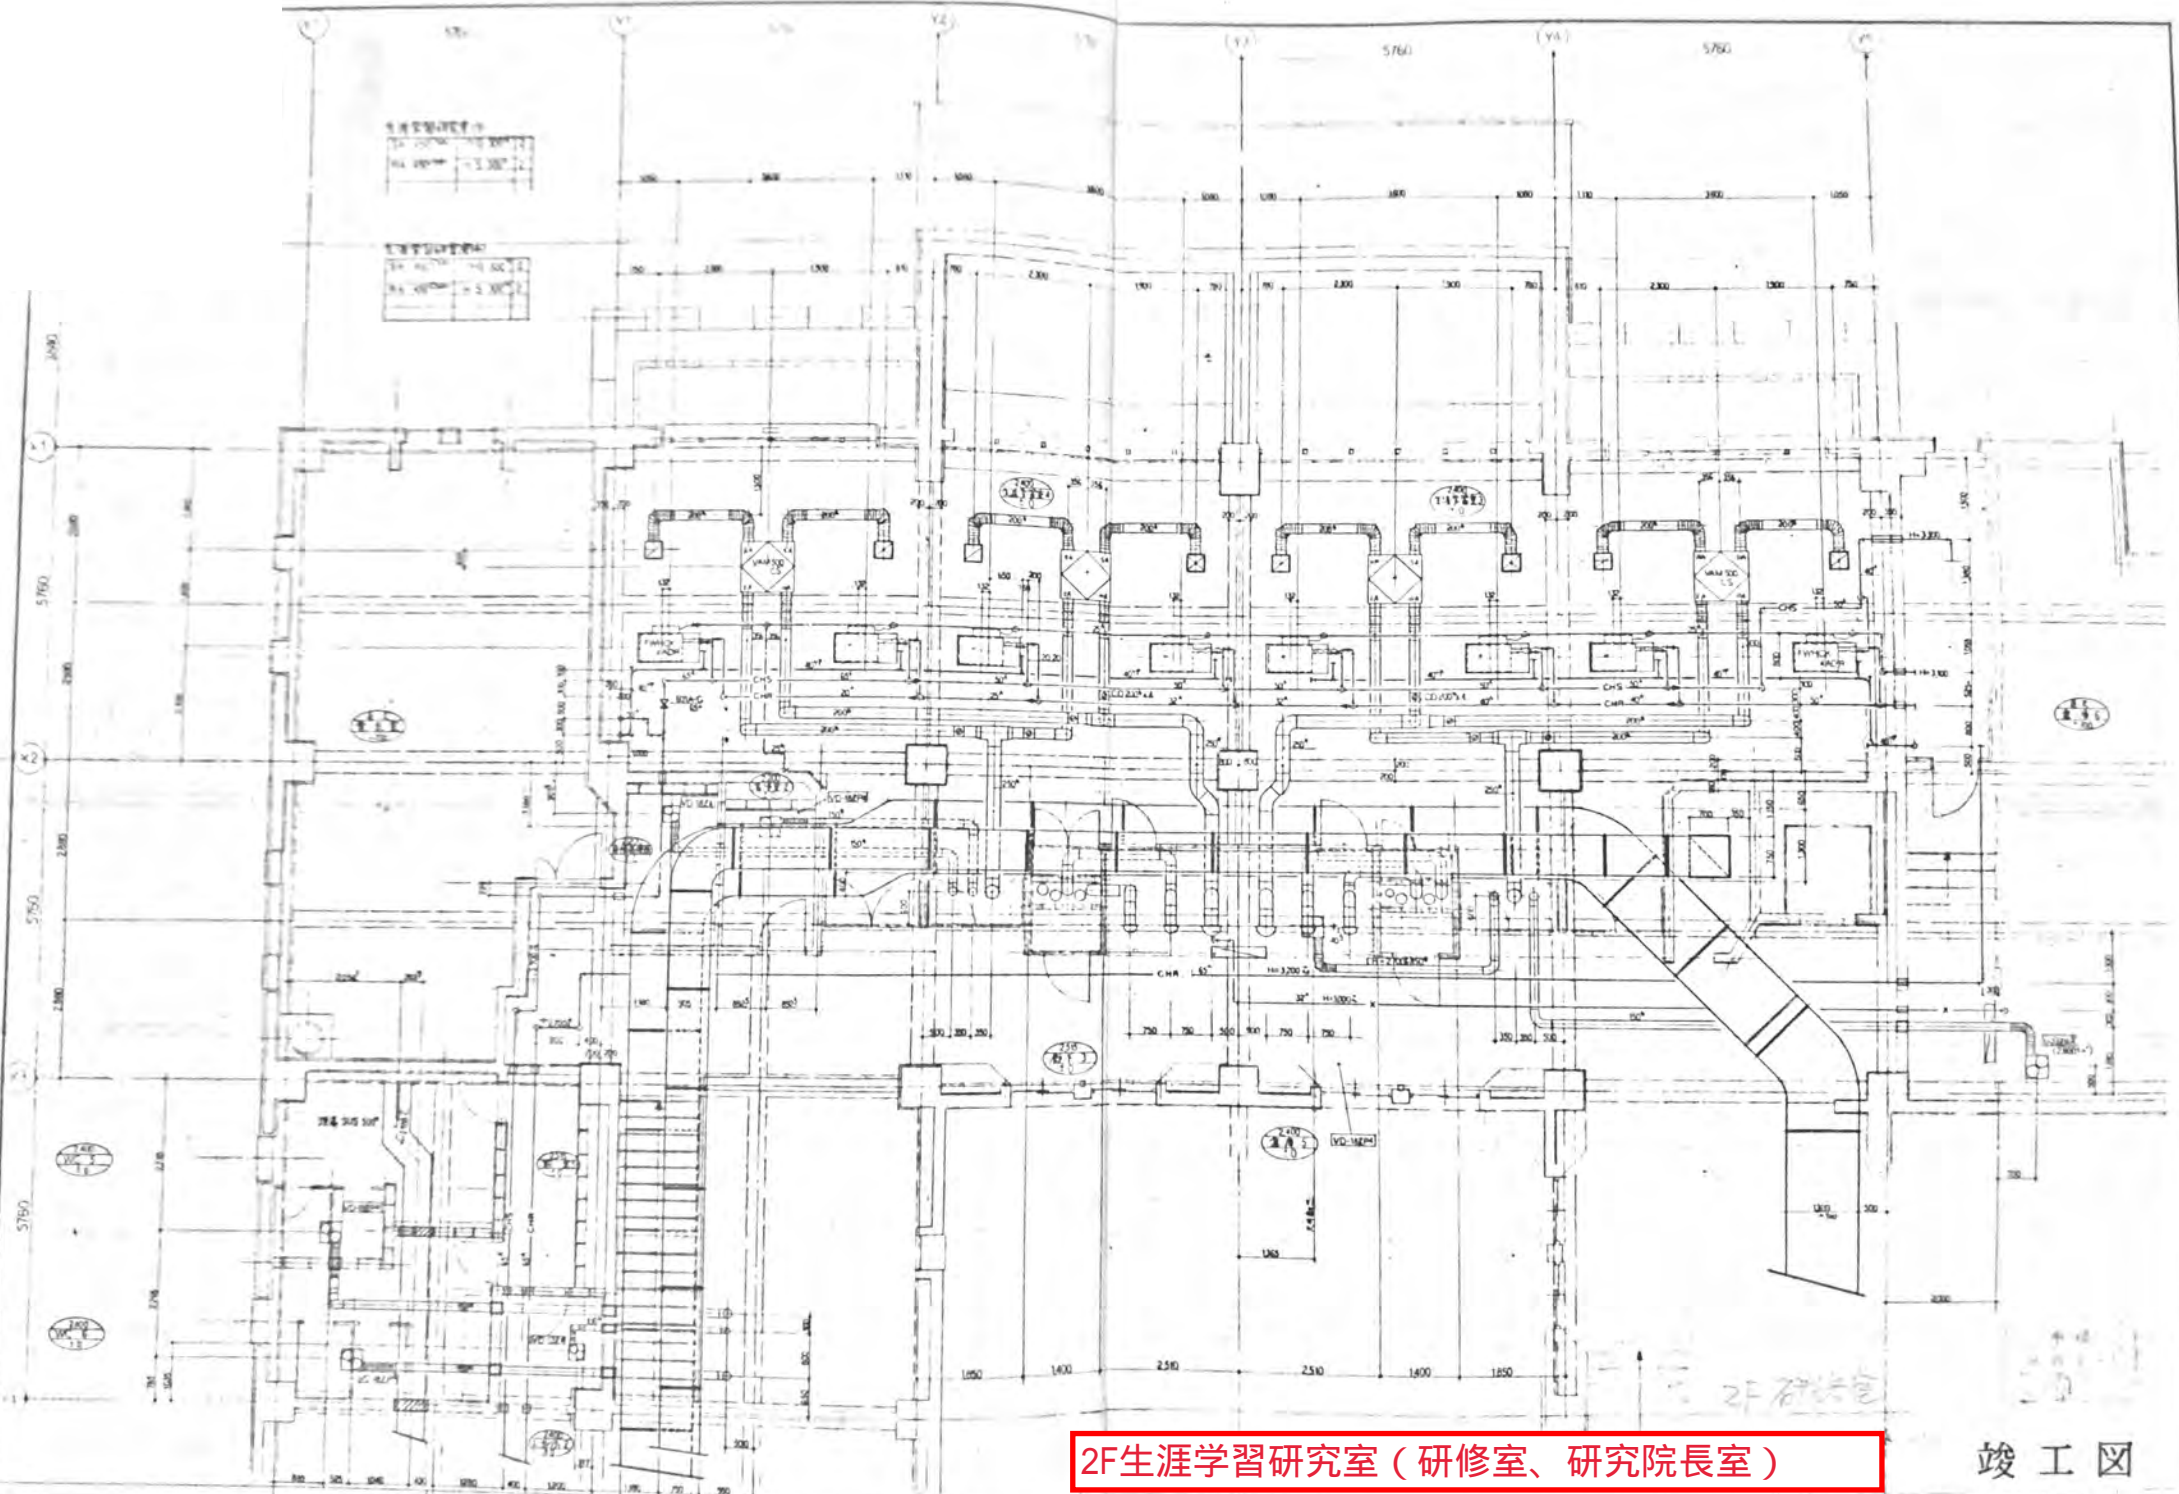

2F生涯学習研究室（研修室、研究院長室）

竣工図



















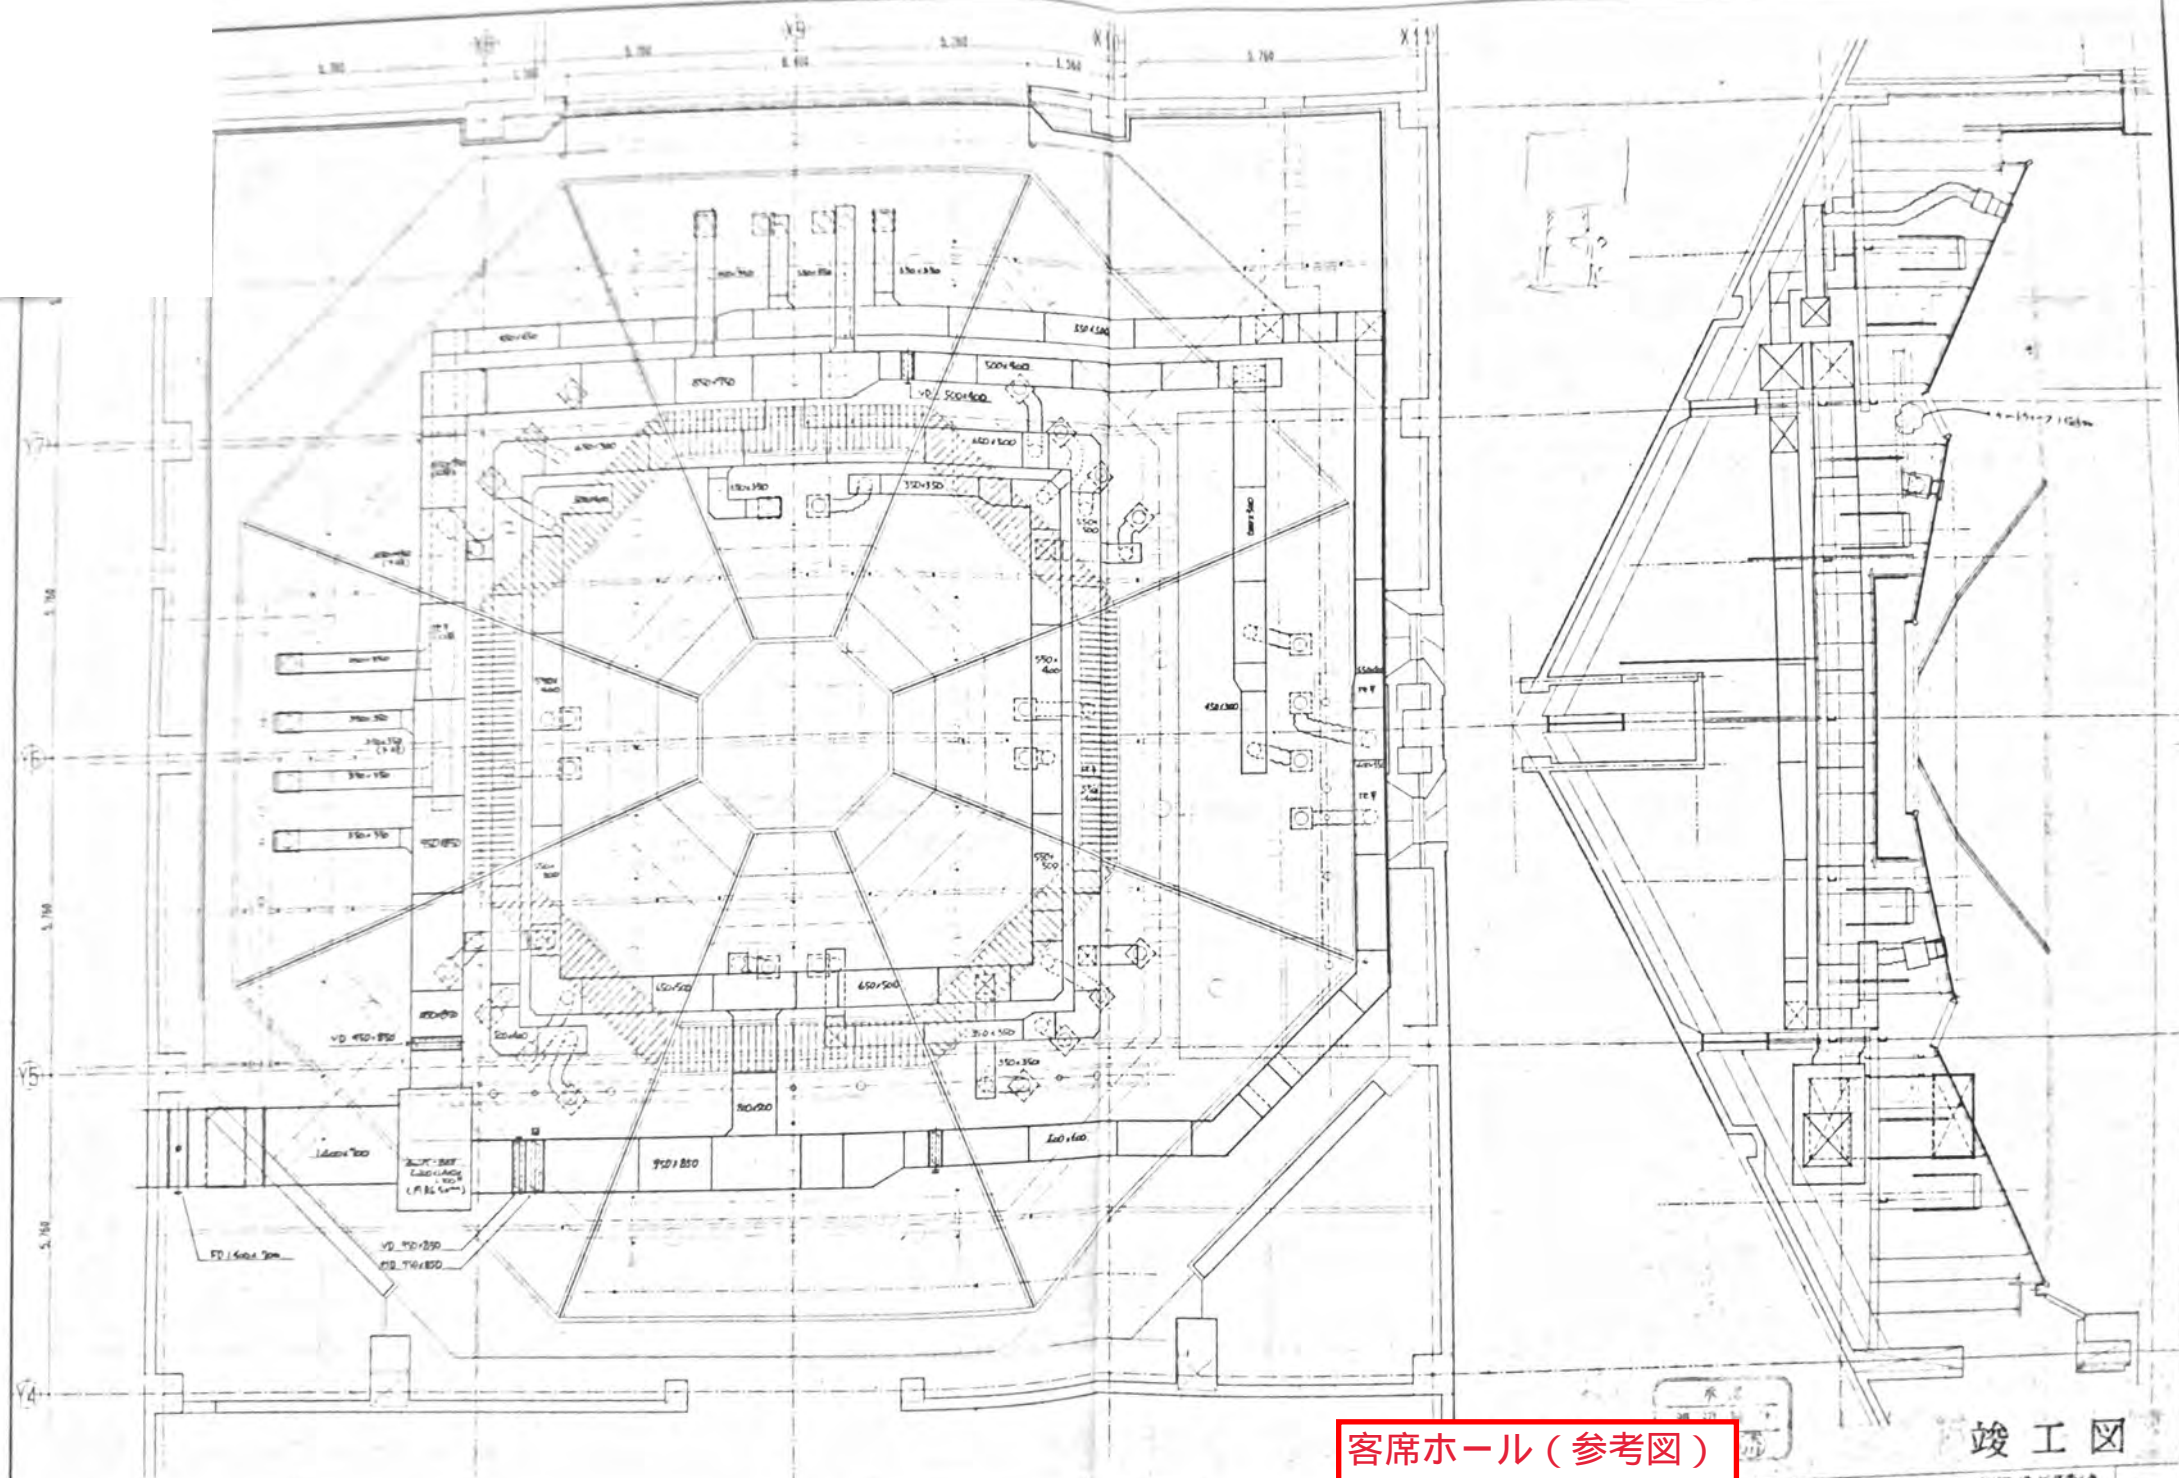

客席ホール（参考図）


竣工図



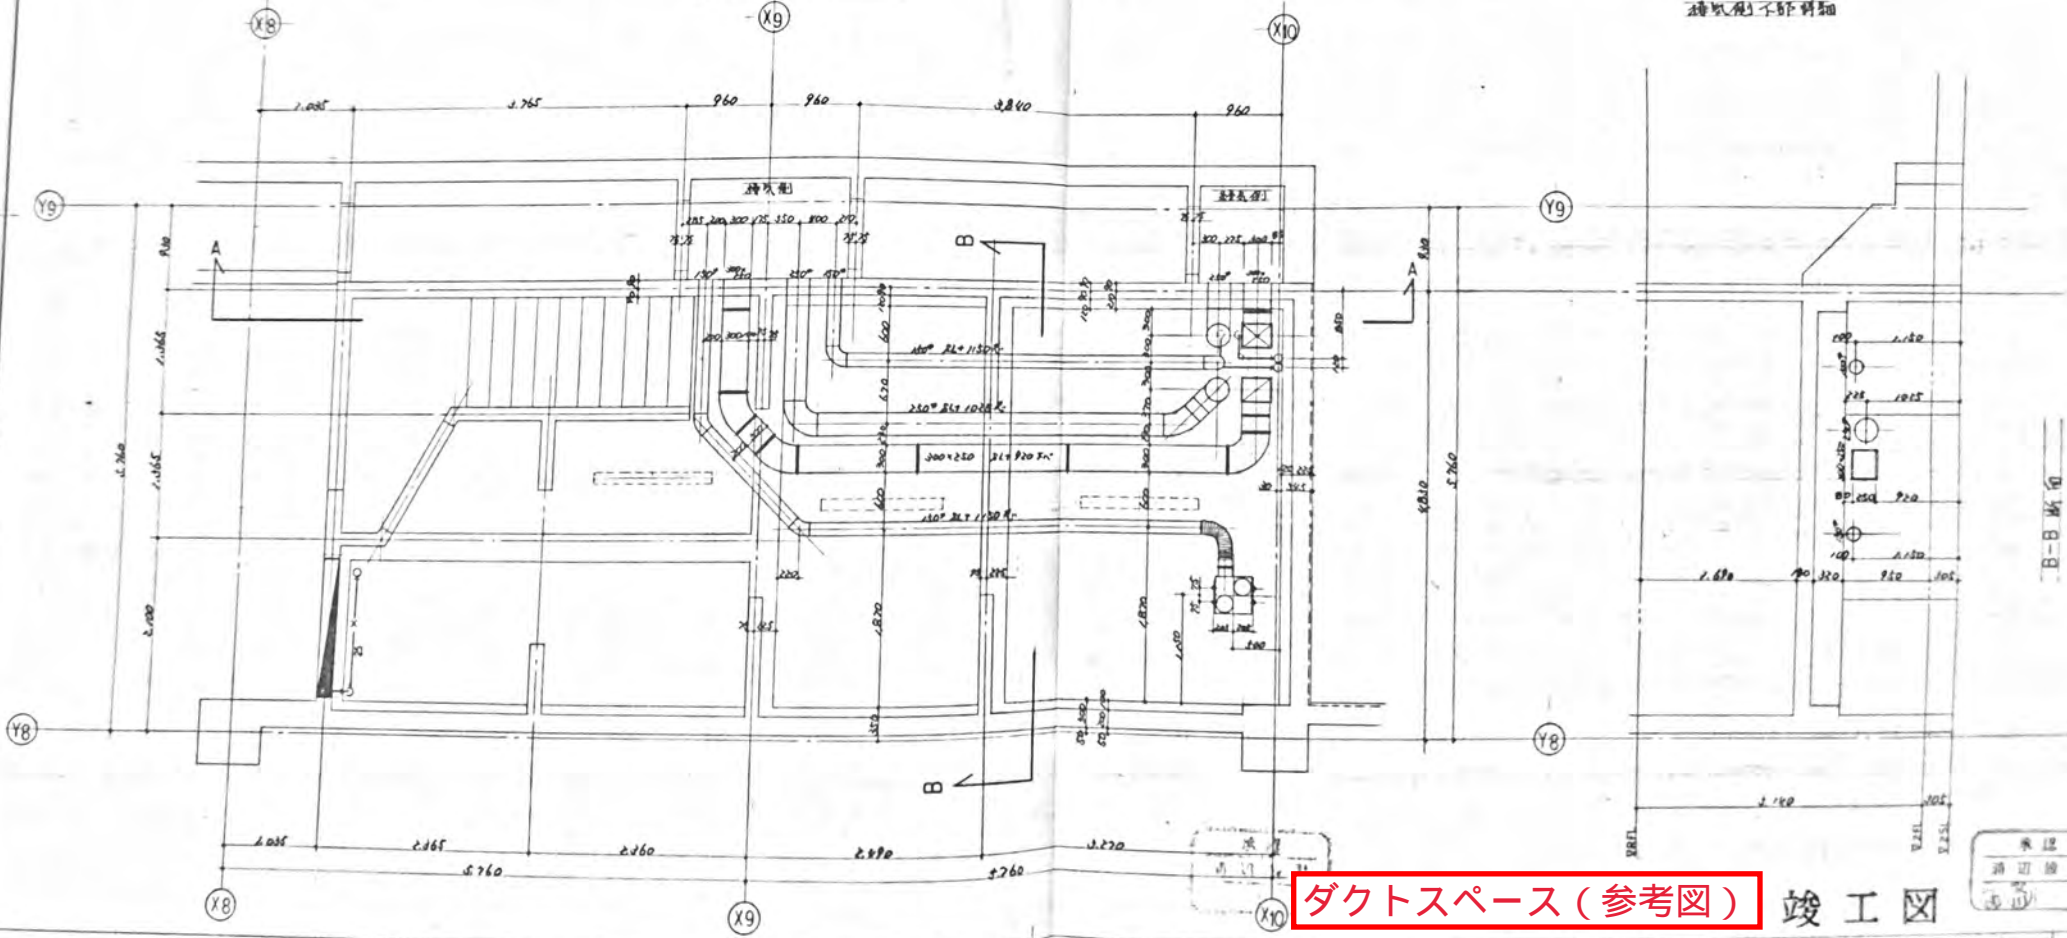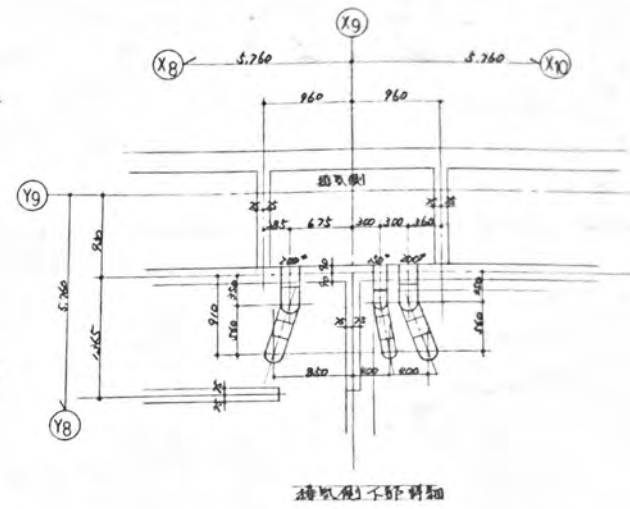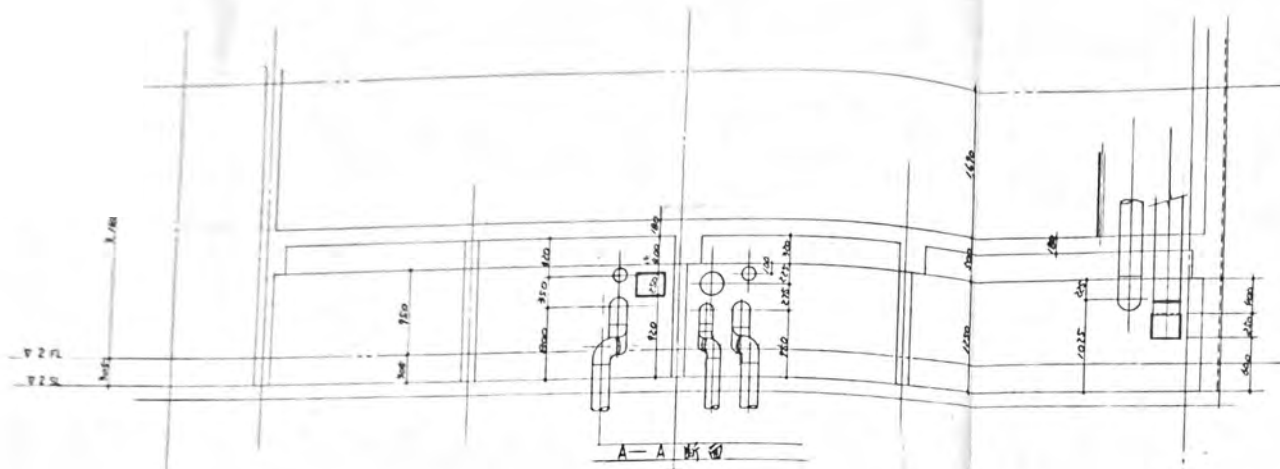

B-B 断面



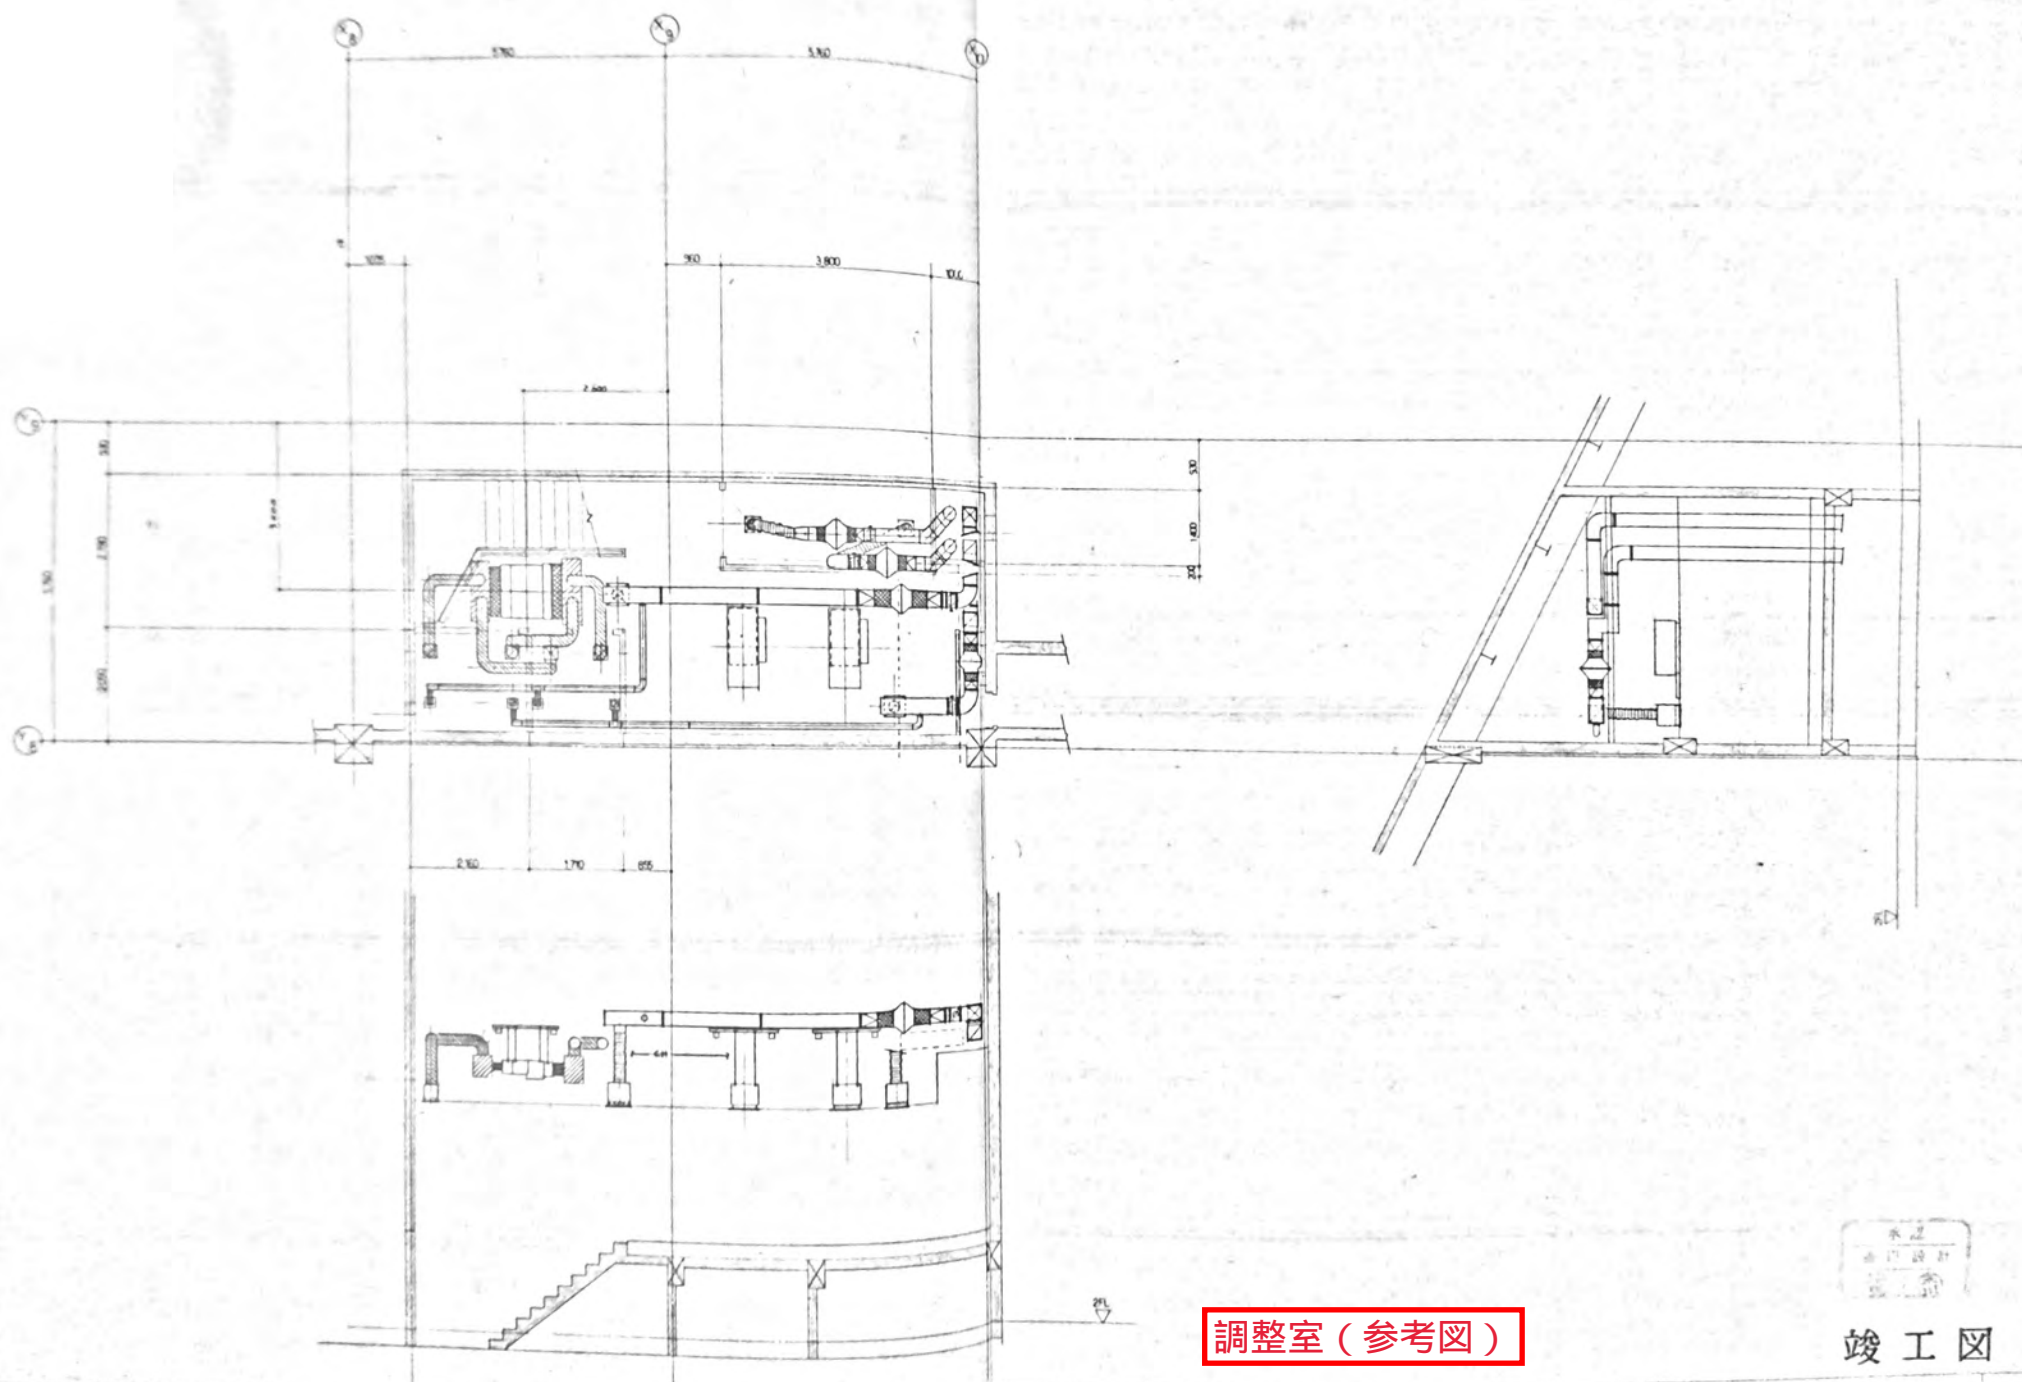


調整室 (参考図)




竣工図



2F機械室(1)東側

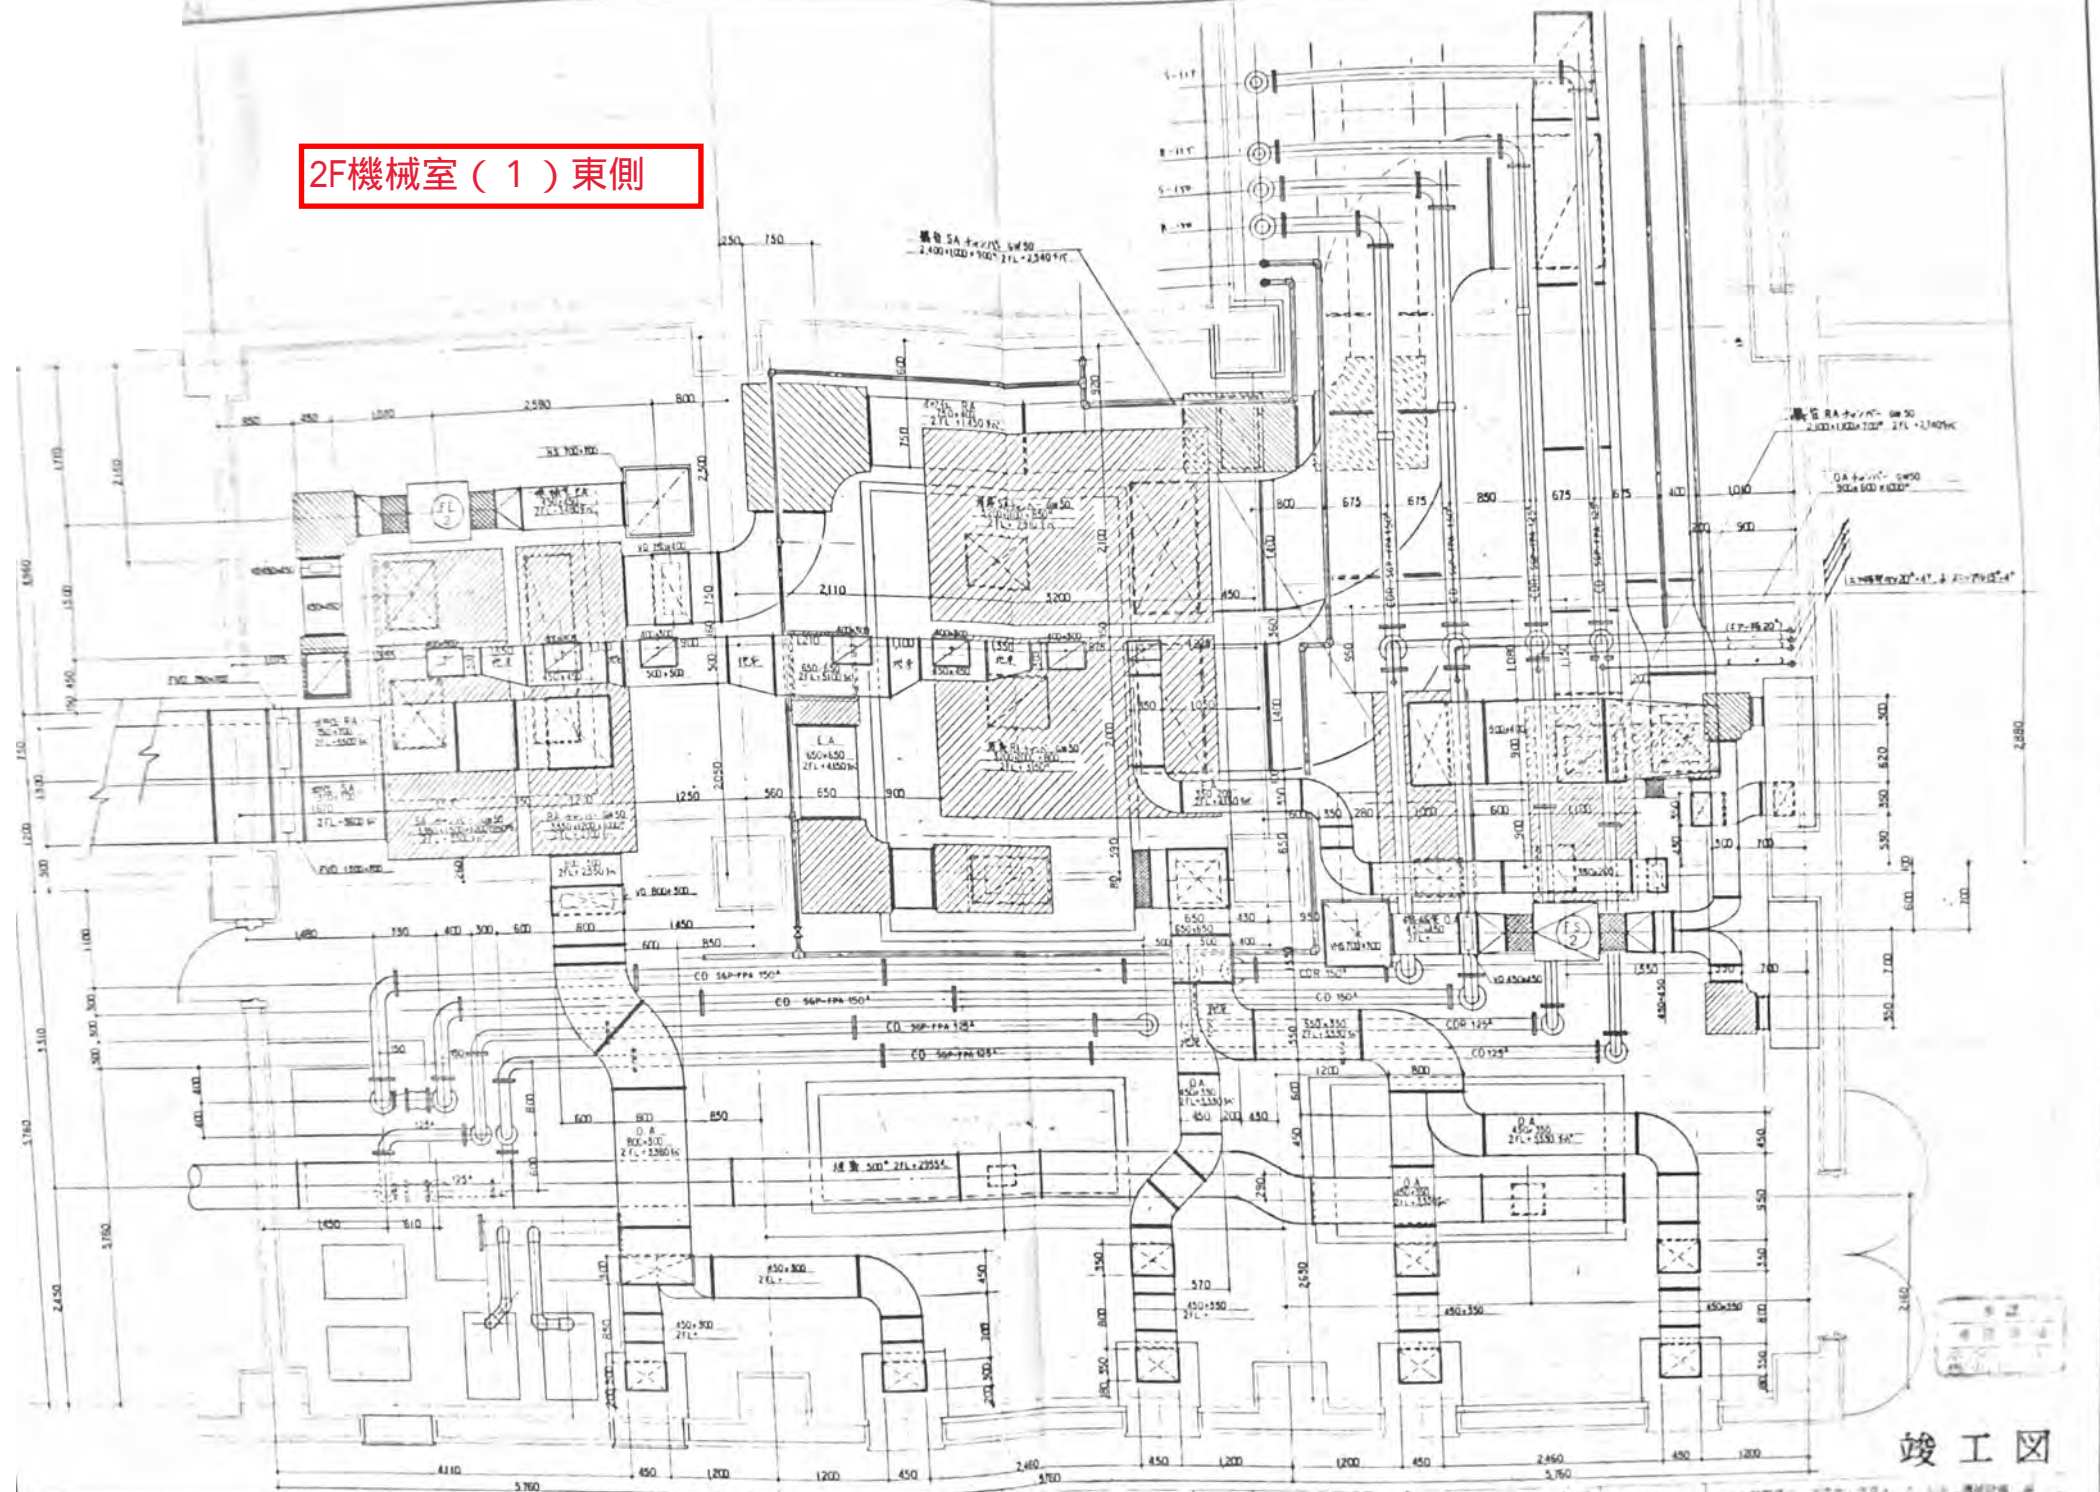

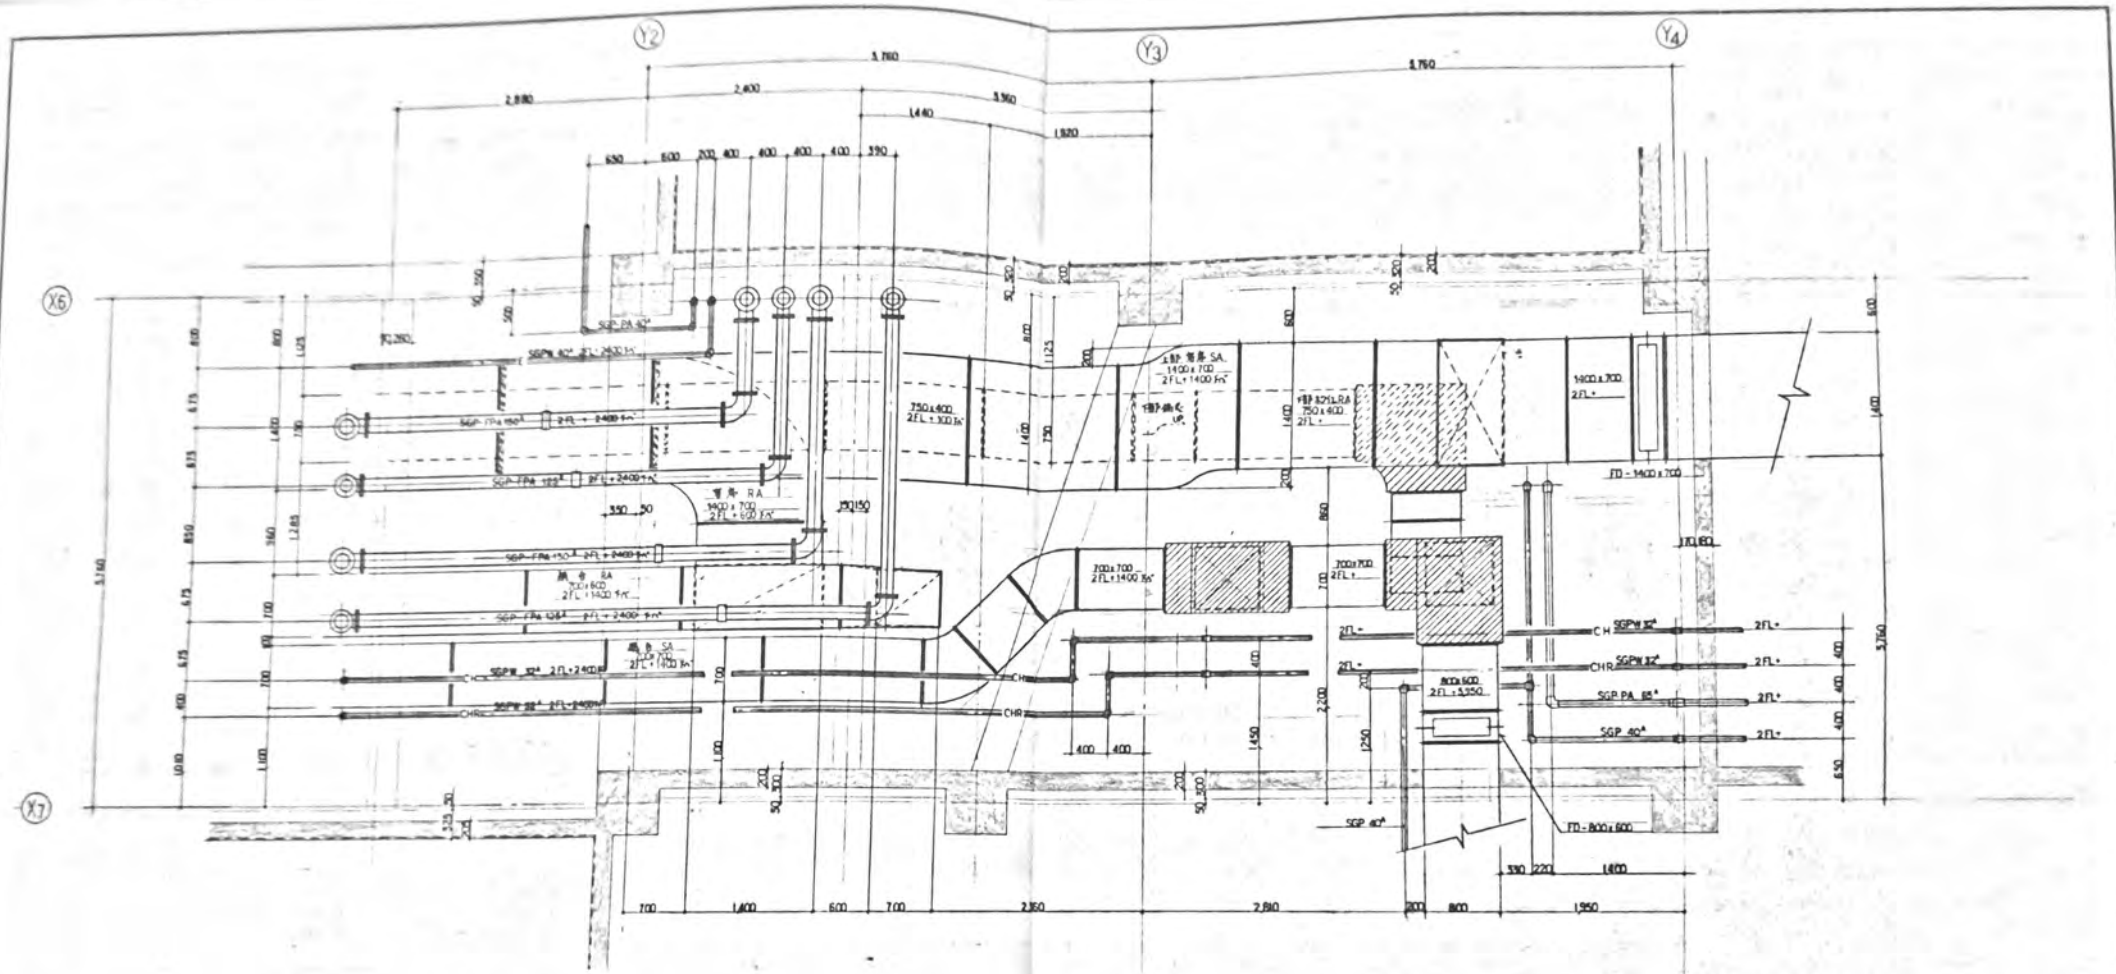


2F機械室(1)西側



竣工図



### 2F断面図（参考）

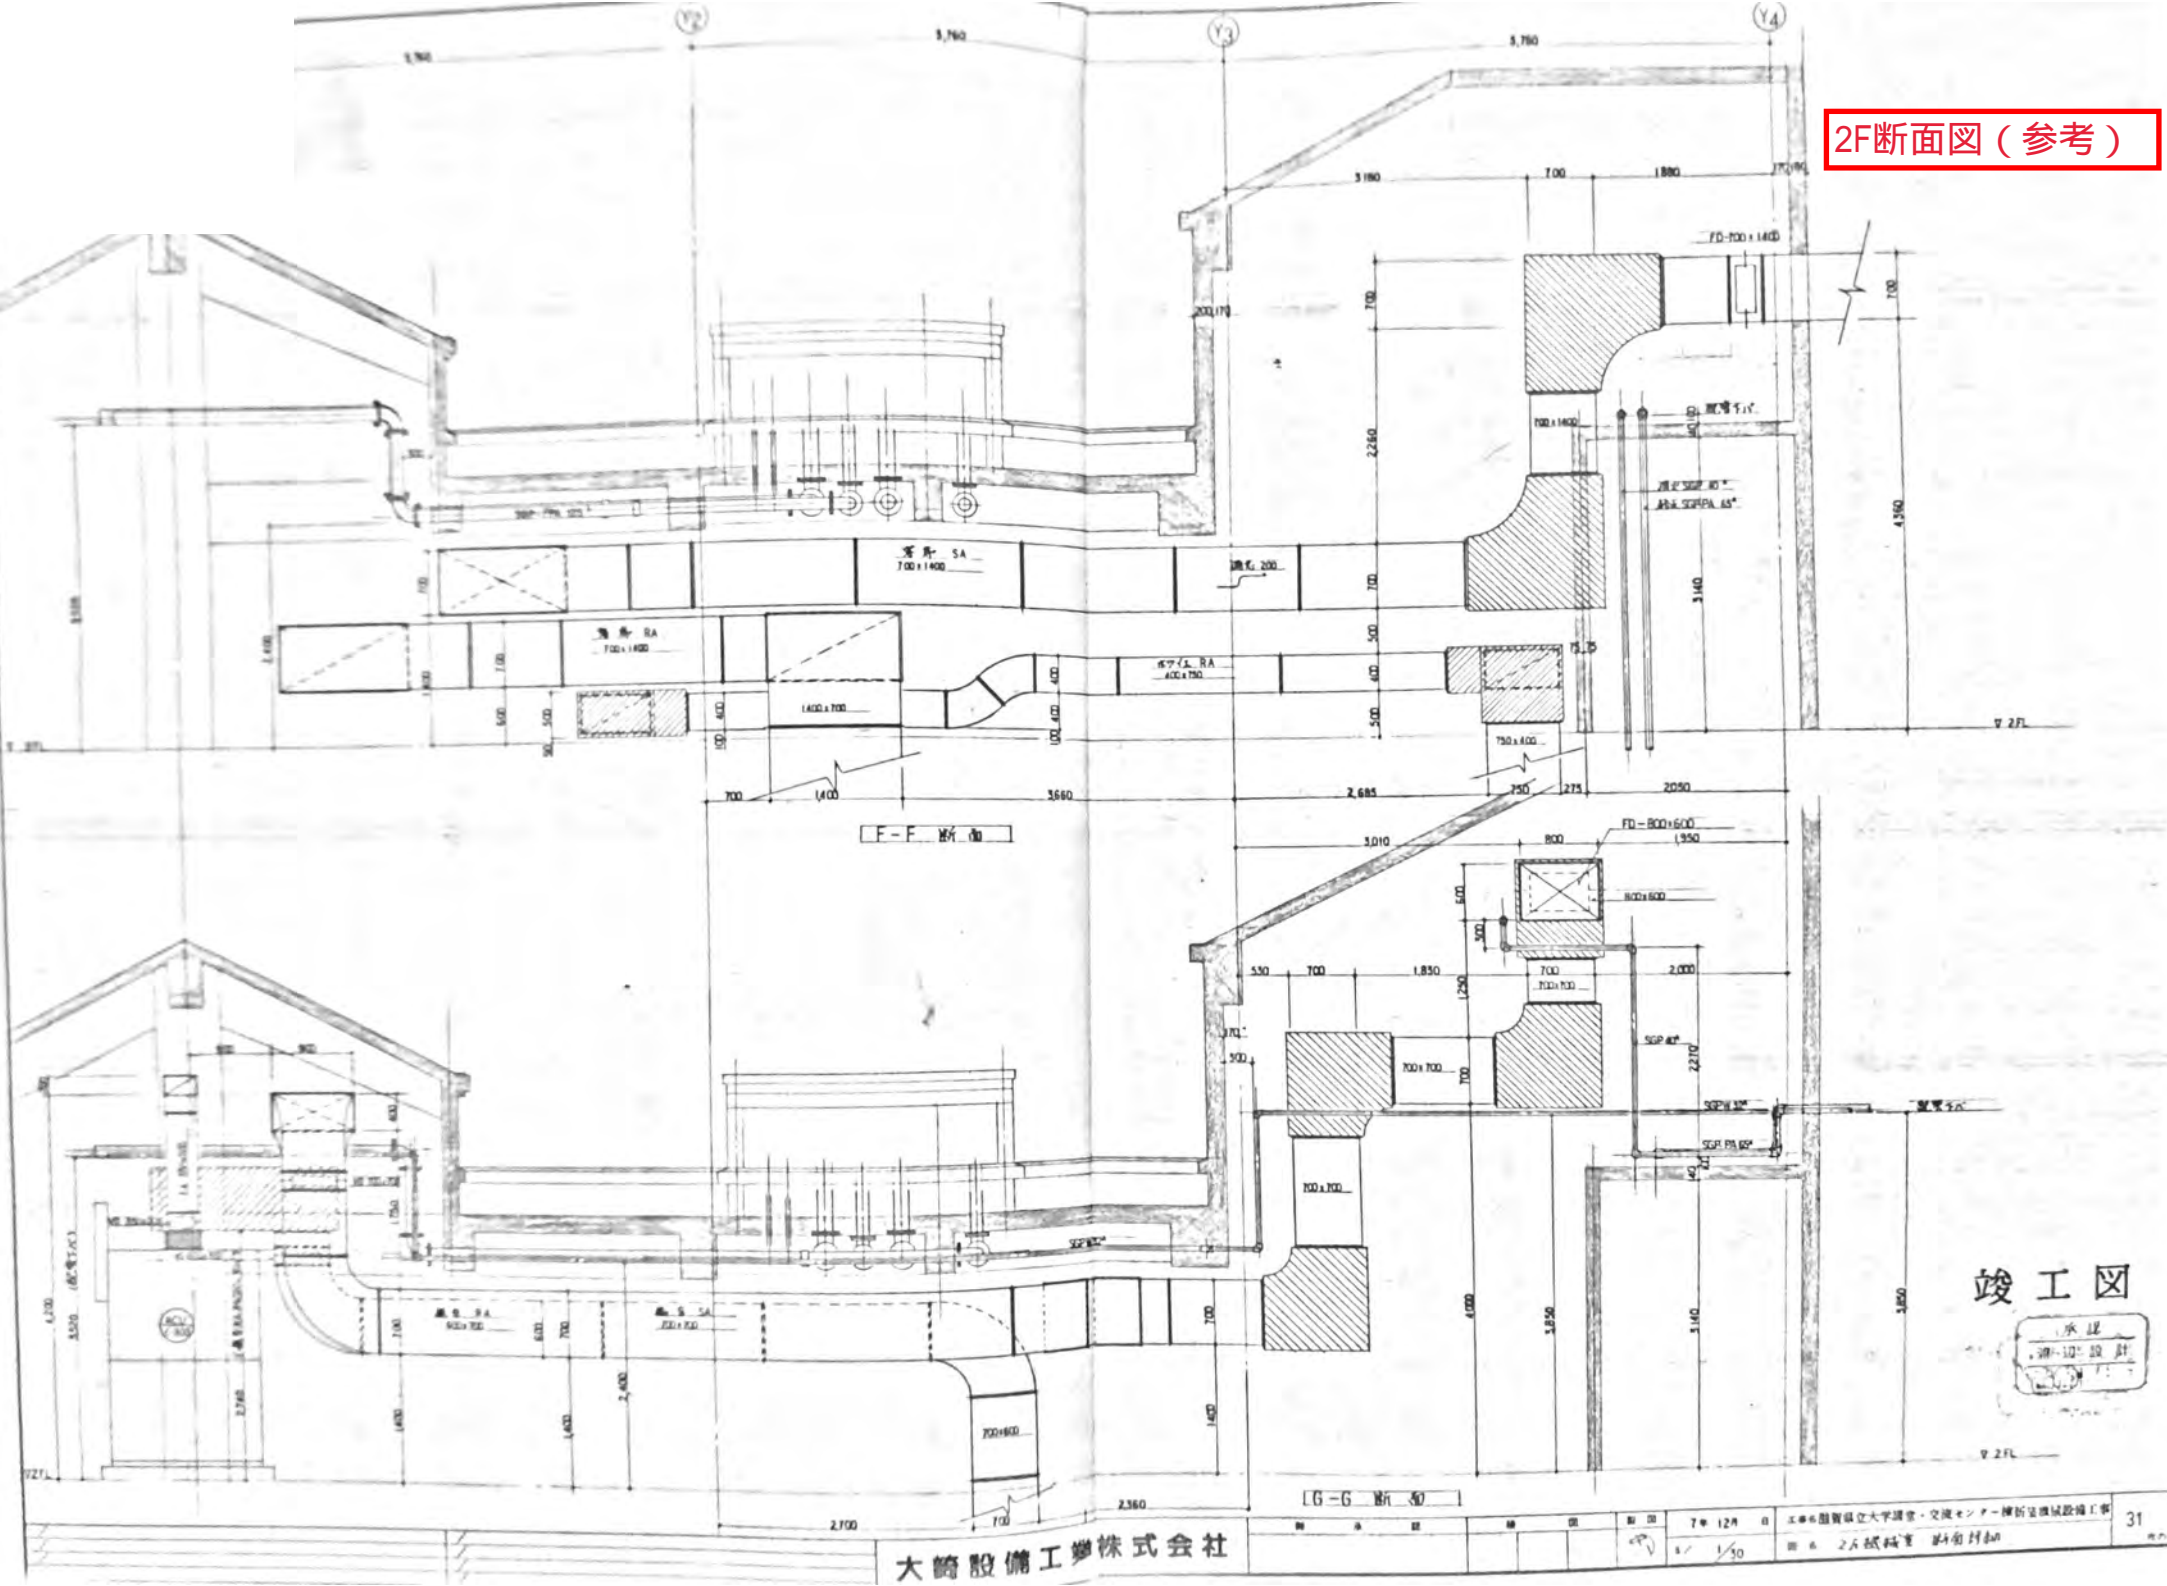

竣工图

承 認  
、 辦 理 設 計

大崎設備工業株式会社



31

電圧力二方形 25 <sup>mm</sup> 廻り		
GV 40 <sup>A</sup> x 5 <sup>K</sup>	2	
- 25 <sup>A</sup> -	1	


2F機械室（2）  
（喫茶コーナーACU）

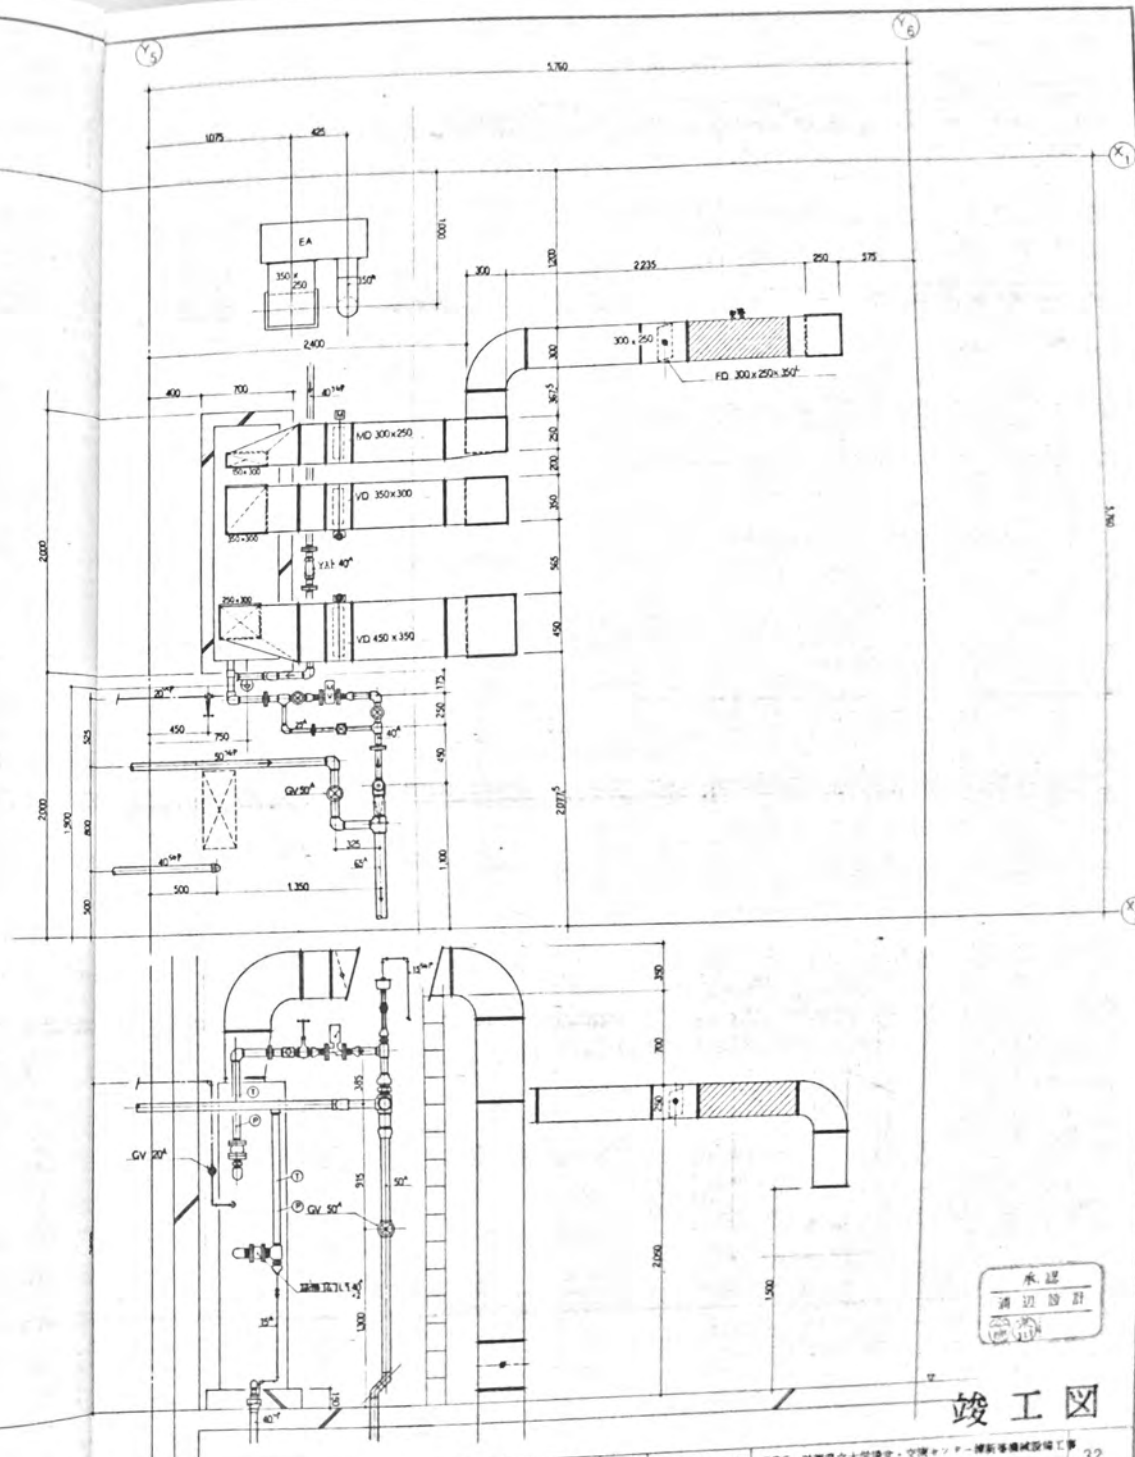


竣工图



2F機械室(1)  
部分詳細(参考図)

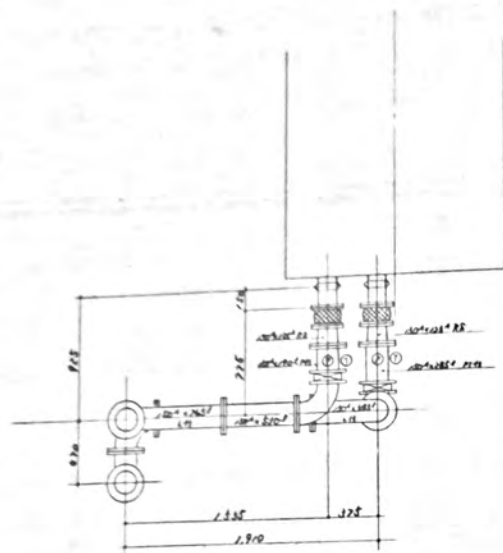


2F機械室(1)  
基礎図(参考図)

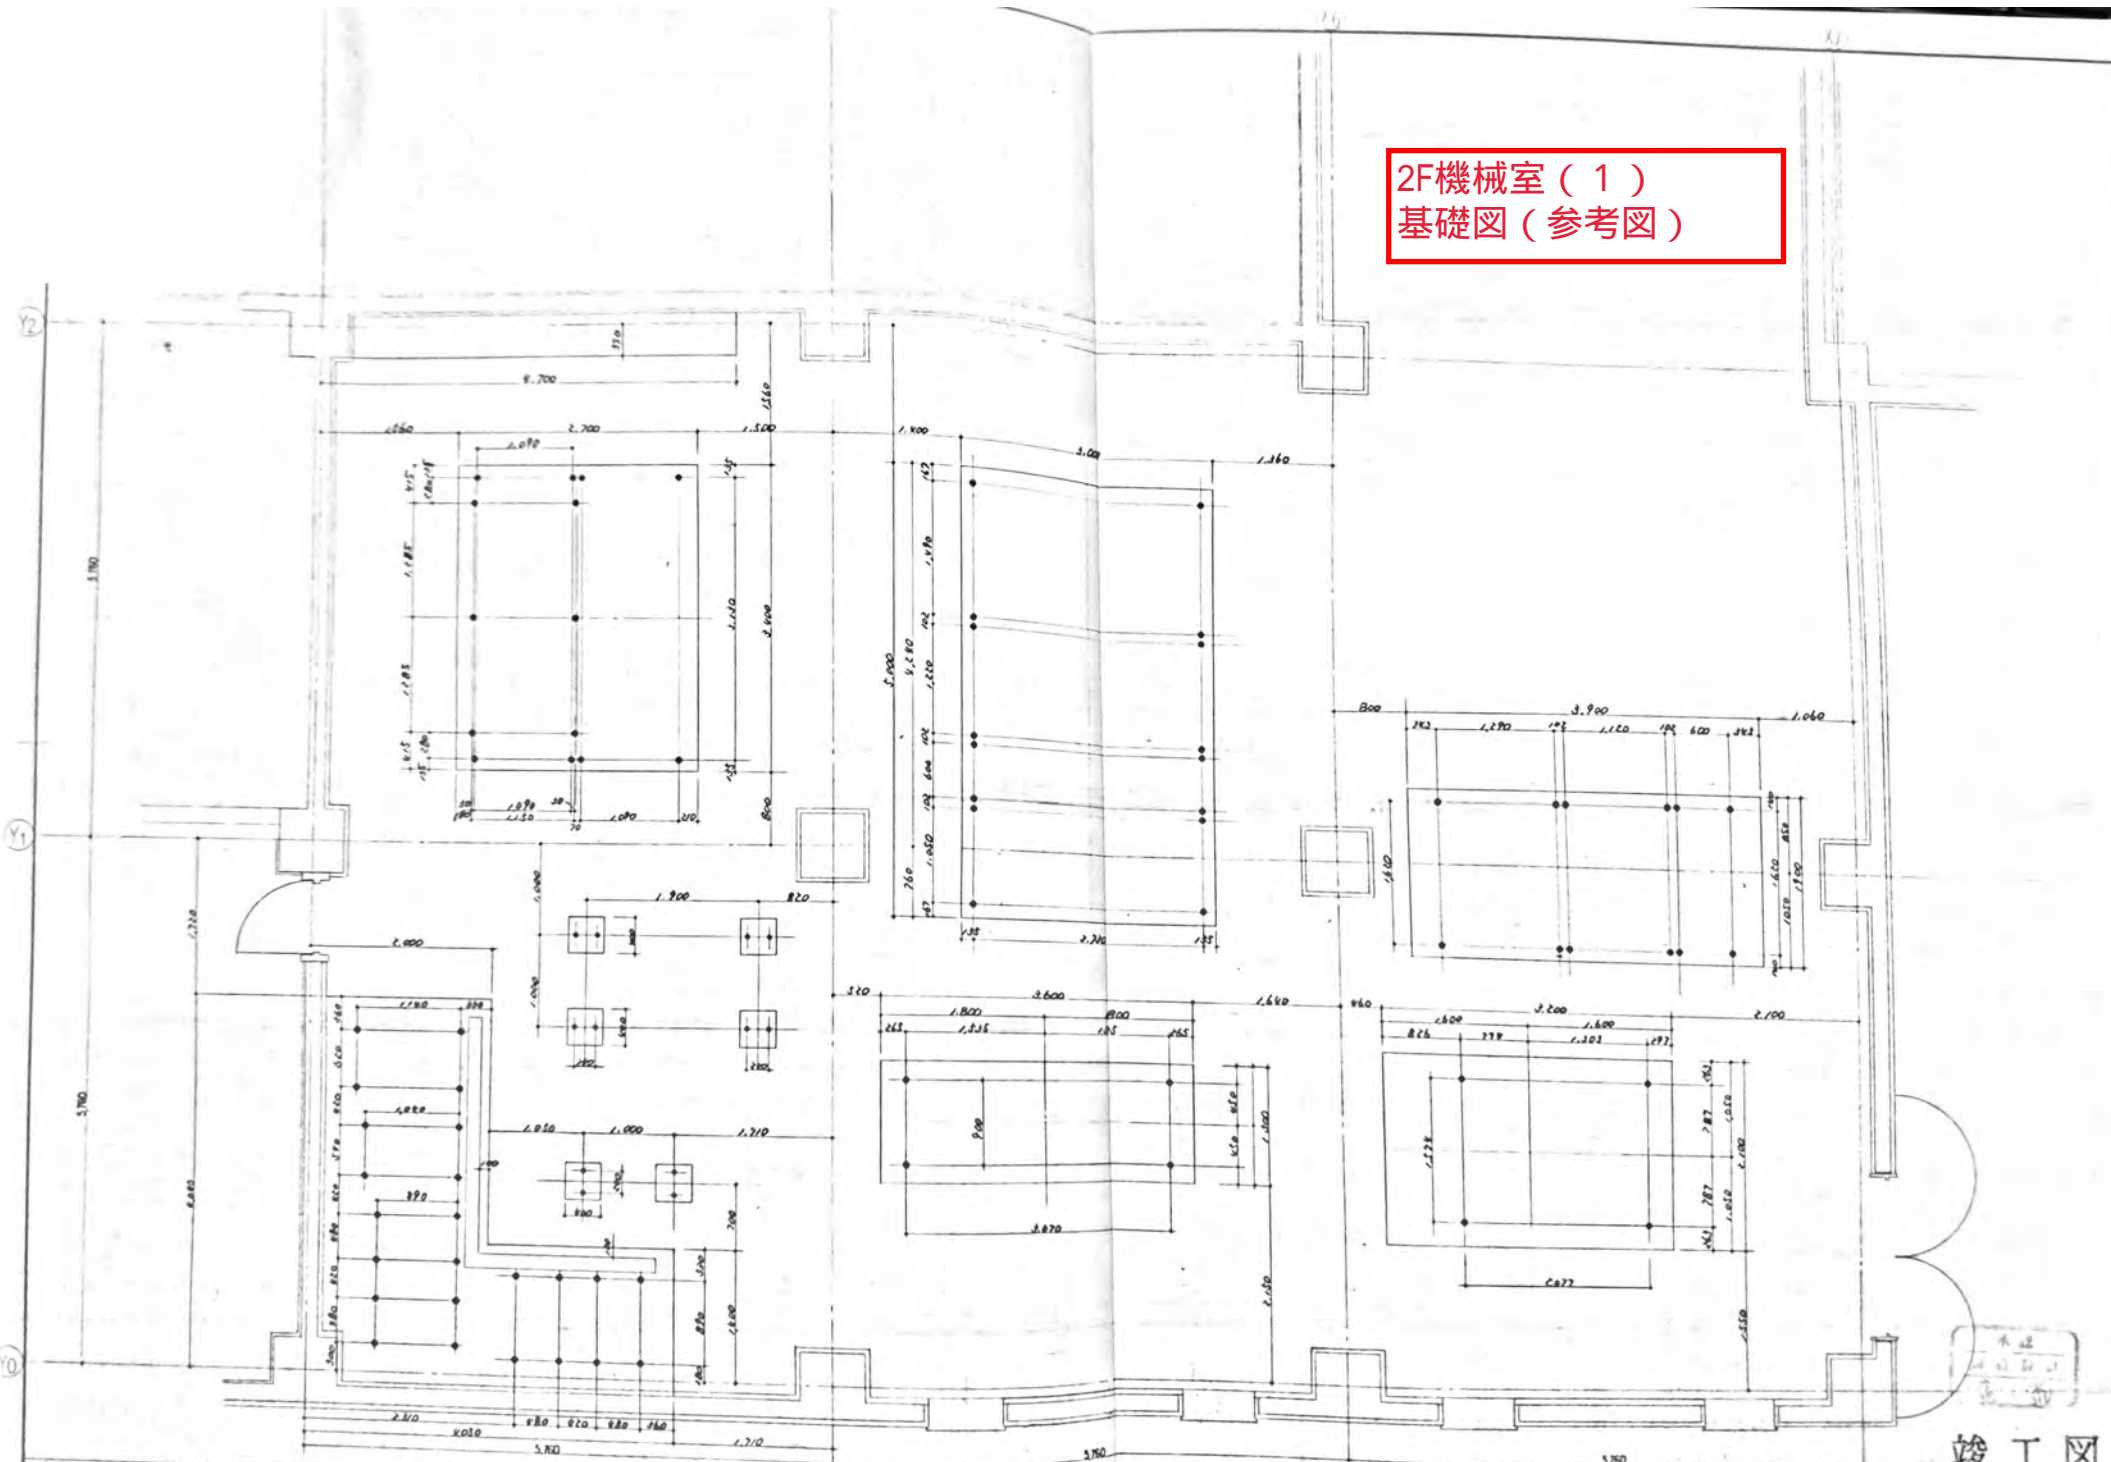


竣工図



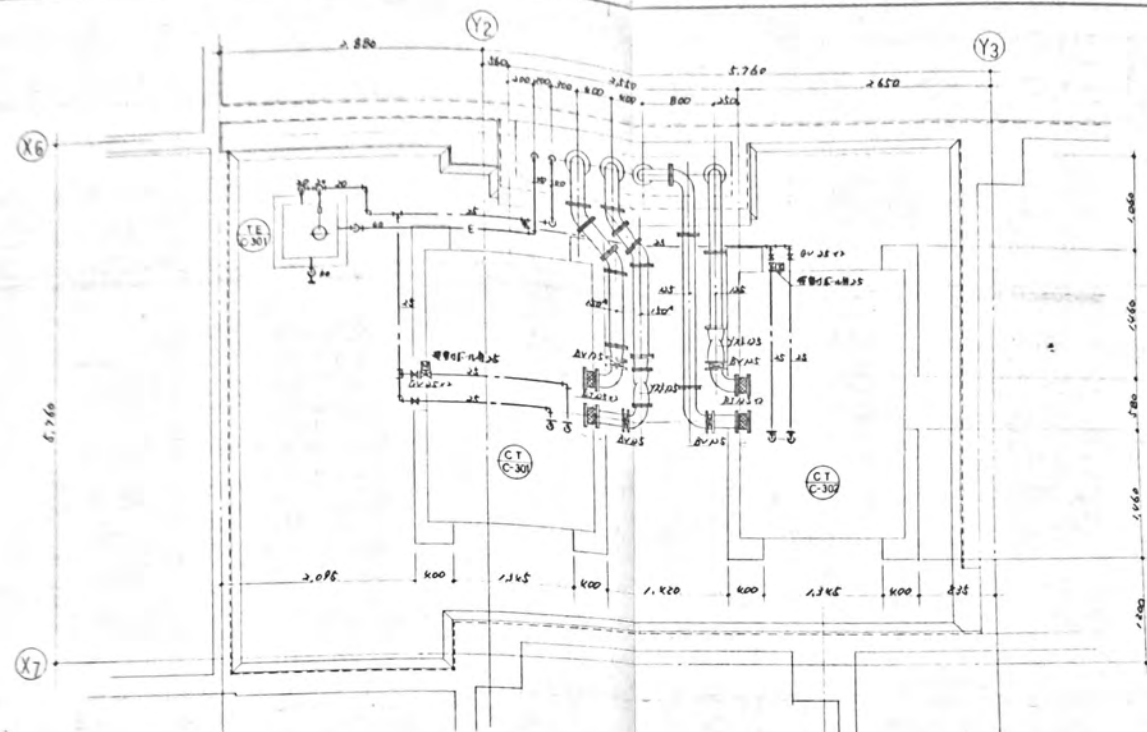


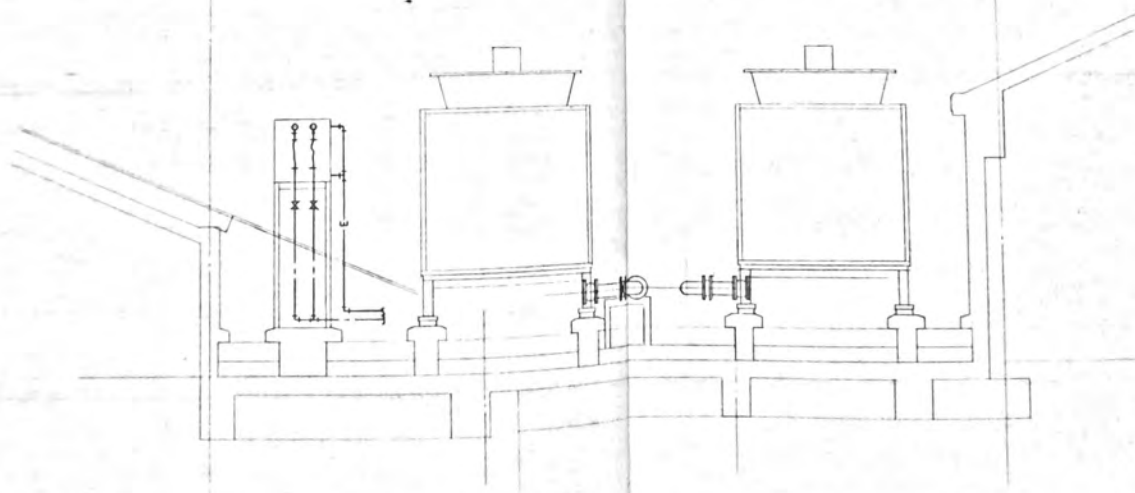

承認  
須田 誠  
[Signature]

竣工図

