

YA3


便所 (2-5)

| 名称      | 品番        | 数量 |
|---------|-----------|----|
| 和風大便器   | C 750     | 1  |
| 洋風便器    | C 21      | 1  |
| ストール小便器 | U 370(1)  | 2  |
| ストール小便器 | U 307C(1) | 1  |
| 小便器用床下リ | T110BU1   | 1  |
| はめ込み洗面器 | L 546(1)  | 2  |

FR No. 1100  
H. 1100  
(U 307C 角)


便所 (2-6)

| 名称      | 品番       | 数量 |
|---------|----------|----|
| 和風大便器   | C 750    | 1  |
| 洋風便器    | C 21     | 1  |
| はめ込み洗面器 | L 546(1) | 3  |

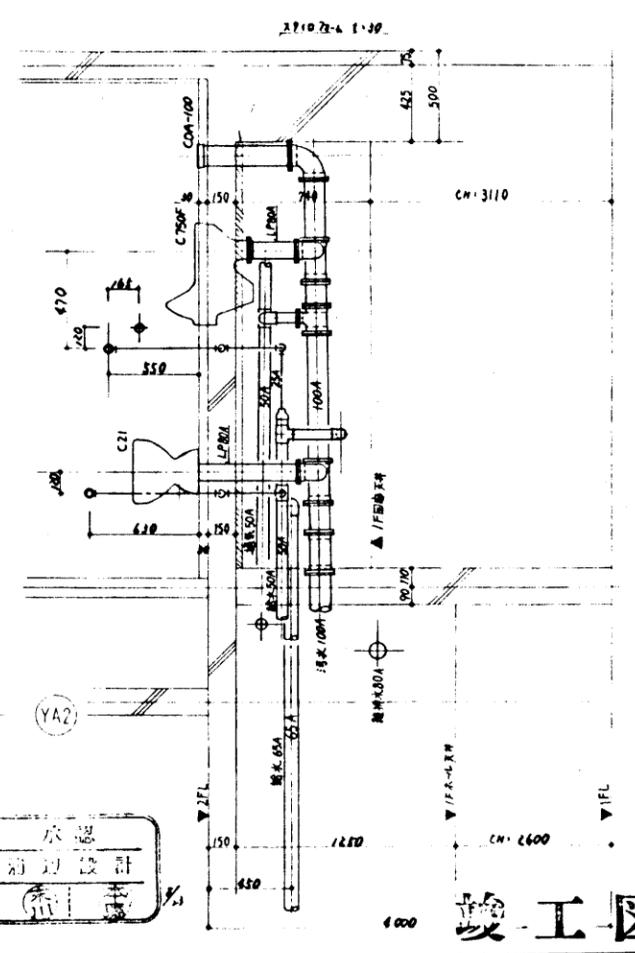

承認  
初設計  
赤松

竣工図

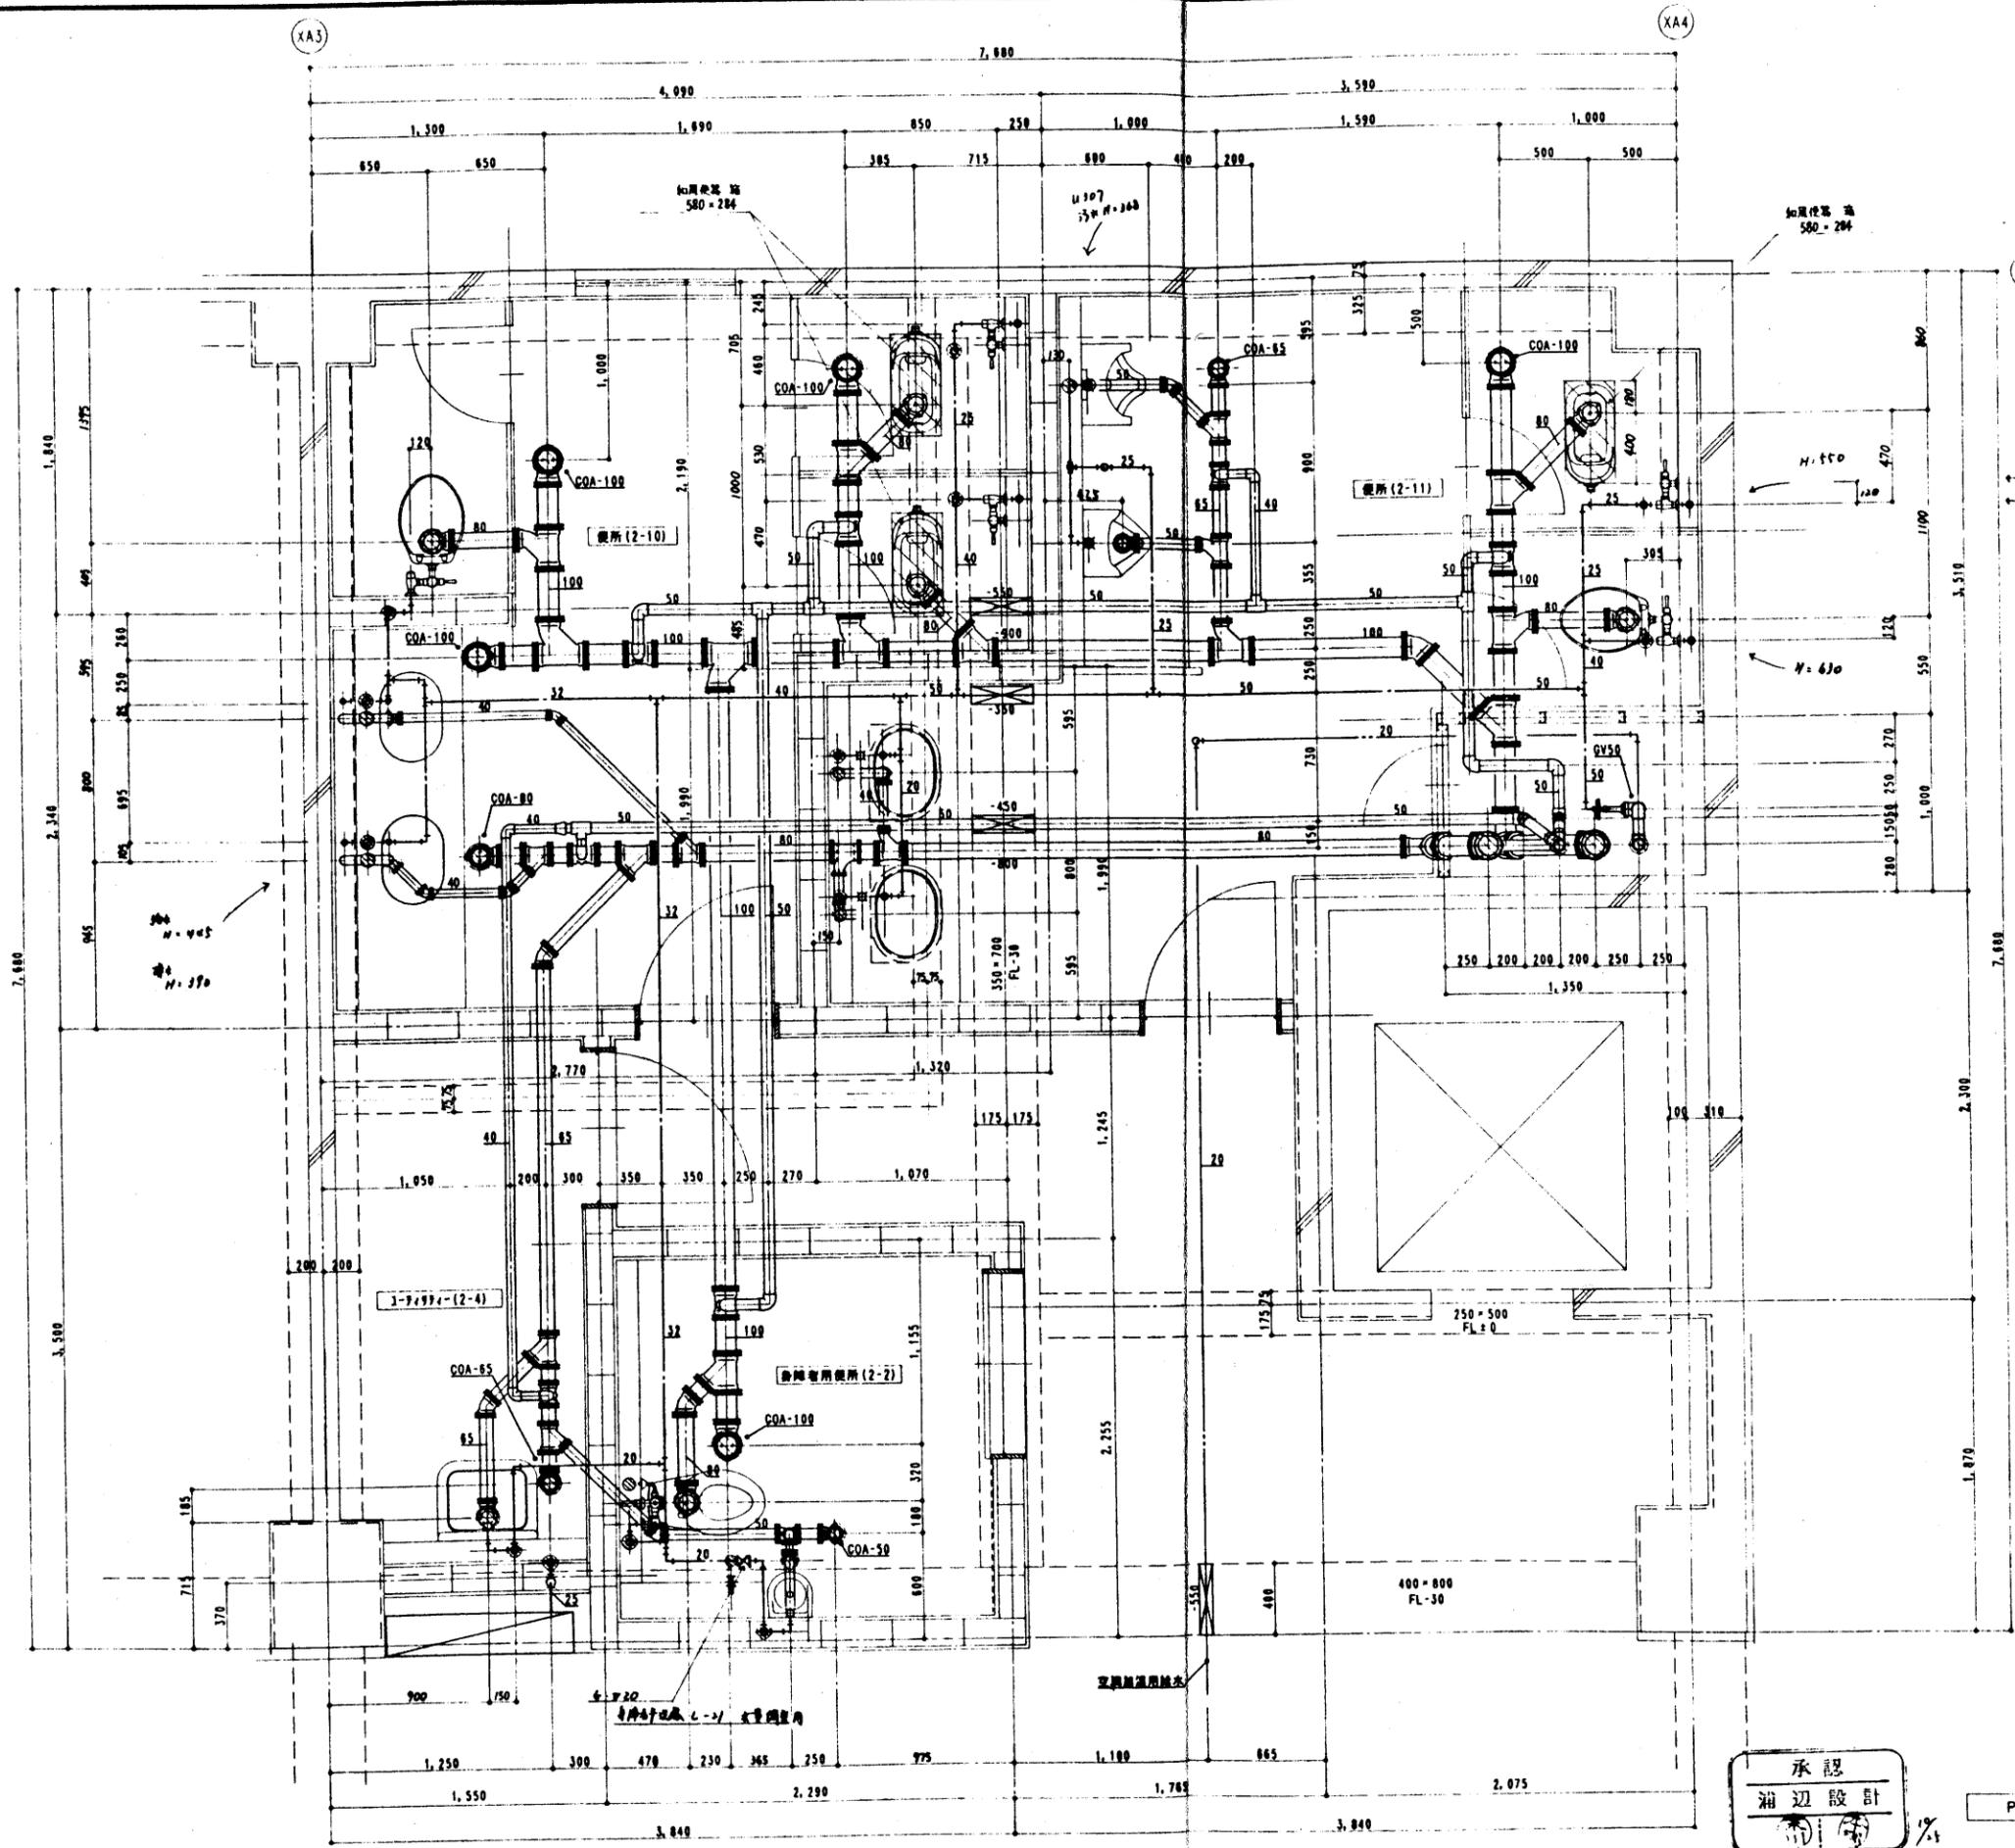

便所 (2-10)

| 名称      | 品番       | 数量 |
|---------|----------|----|
| 和風大便器   | C 750F   | 2  |
| 洋風便器    | C 21     | 1  |
| はめ込み洗面器 | L 546(1) | 2  |

便所 (2-11)


| 名称      | 品番        | 数量 |
|---------|-----------|----|
| 和風大便器   | C 750F    | 1  |
| 洋風便器    | C 21      | 1  |
| ストール小便器 | U 370(1)  | 1  |
| ストール小便器 | U 307C(1) | 1  |
| 小便器用手すり | T110BU1   | 1  |
| はめ込み洗面器 | L 546(1)  | 2  |

1-7197e-(2-4)

| 名称    | 品番     | 数量 |
|-------|--------|----|
| 掃除用滅し | SK 22A | 1  |

身障者用便所 (2-2)

| 名称      | 品番       | 数量 |
|---------|----------|----|
| 身障者用便器  | C 48AS   | 1  |
| 大便器用手すり | T110BM1  | 1  |
| 大便器用手すり | T110BCL1 | 1  |
| 手洗器     | L 21N    | 1  |

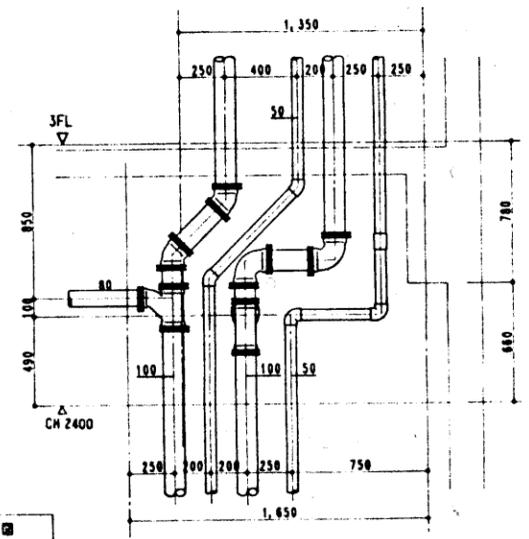

承認  
補辺設計

PS断面図

竣工図 (XA4)