


實習設備所配管平面詳細圖 1:100

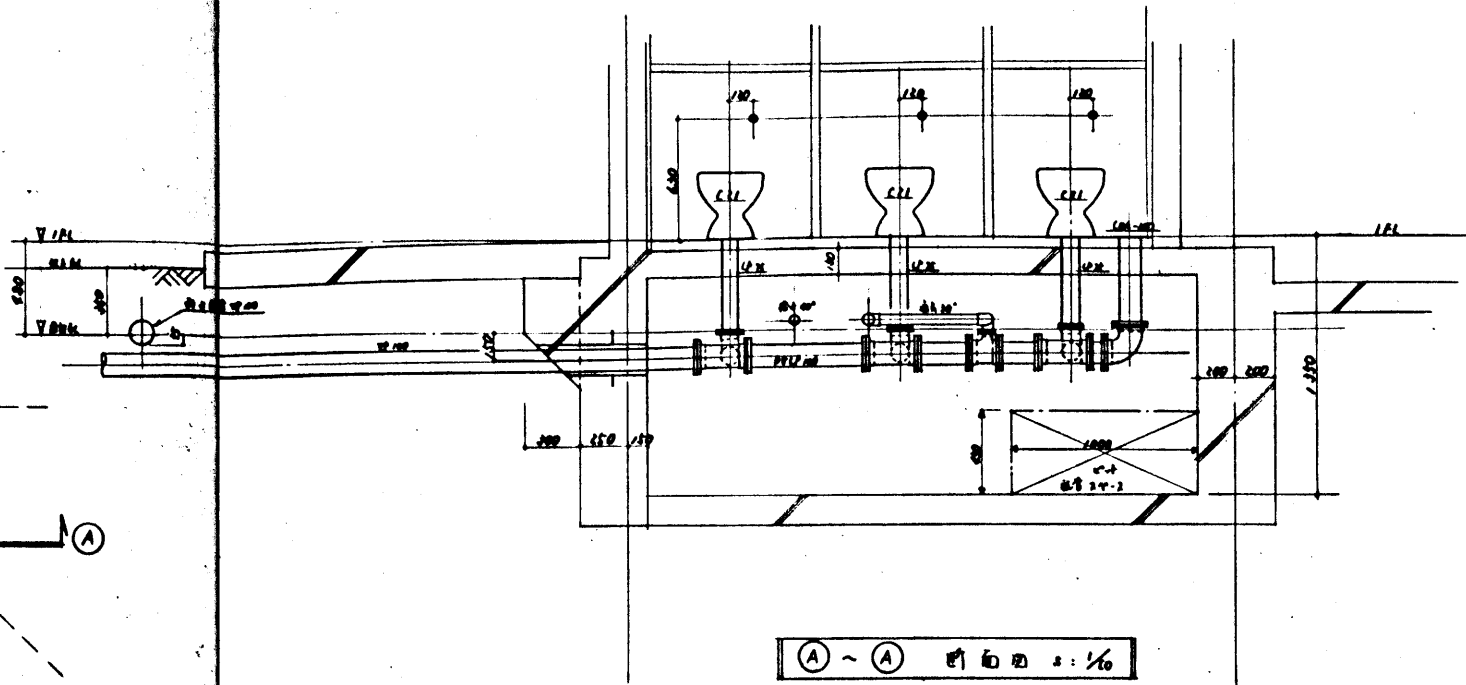


器具表

品名	品番	箇所①	箇所②
浄月液器	C 21	1	3
小調整器	U 307 C (1)	2	—
洗面器	L 220	2	2
伸縮管	SK 22 A	1	—
化粧鏡	T 2119 A 15	2	2

NOTE



承認
浦辺設計
（印）

竣工図