

1. 器具記号付添表 (単位)

コンセント	○	H: 300 本 (以上)
電灯	●	H: 300 本 (以上)
テレビ	⊙	H: 300 本 (以上)
ランプスイッチ	⊙	H: 1300 本 (以上)
天井用スイッチ	⊙	H: 1300 本 (以上)
フロッタース	⊙	H: 1300 本 (以上)
フロアボックス	⊙	VE-08, 5本

2. 凡 例

ランプスイッチ	○	ON/OFF
---------	---	--------

3. 記号

—	電 線
—	天井用
—	天井FLからの吊り上げ

3. 配線記号

---	VVF 2.0 - 2C x1 E2.0 (PF22)
---	VVF 2.0 - 2C x2 E2.0 (PF28)
---	(PF22) (電灯回路)
---	天井用配線
---	天井用・天井・天井用配線
---	上層フロアからの吊り上げ

4. 配線記号


VVF 2.0 - 2C x3 E2.0 (PF28)	(1) 200V ハロゲンランプ 3.0kW 2P20A
(PF28)	(2) 200V オープン 3.0kW
(PF28)	(3) 100V ボックス 15A 8H

竣工図

承認

浦辺 誠



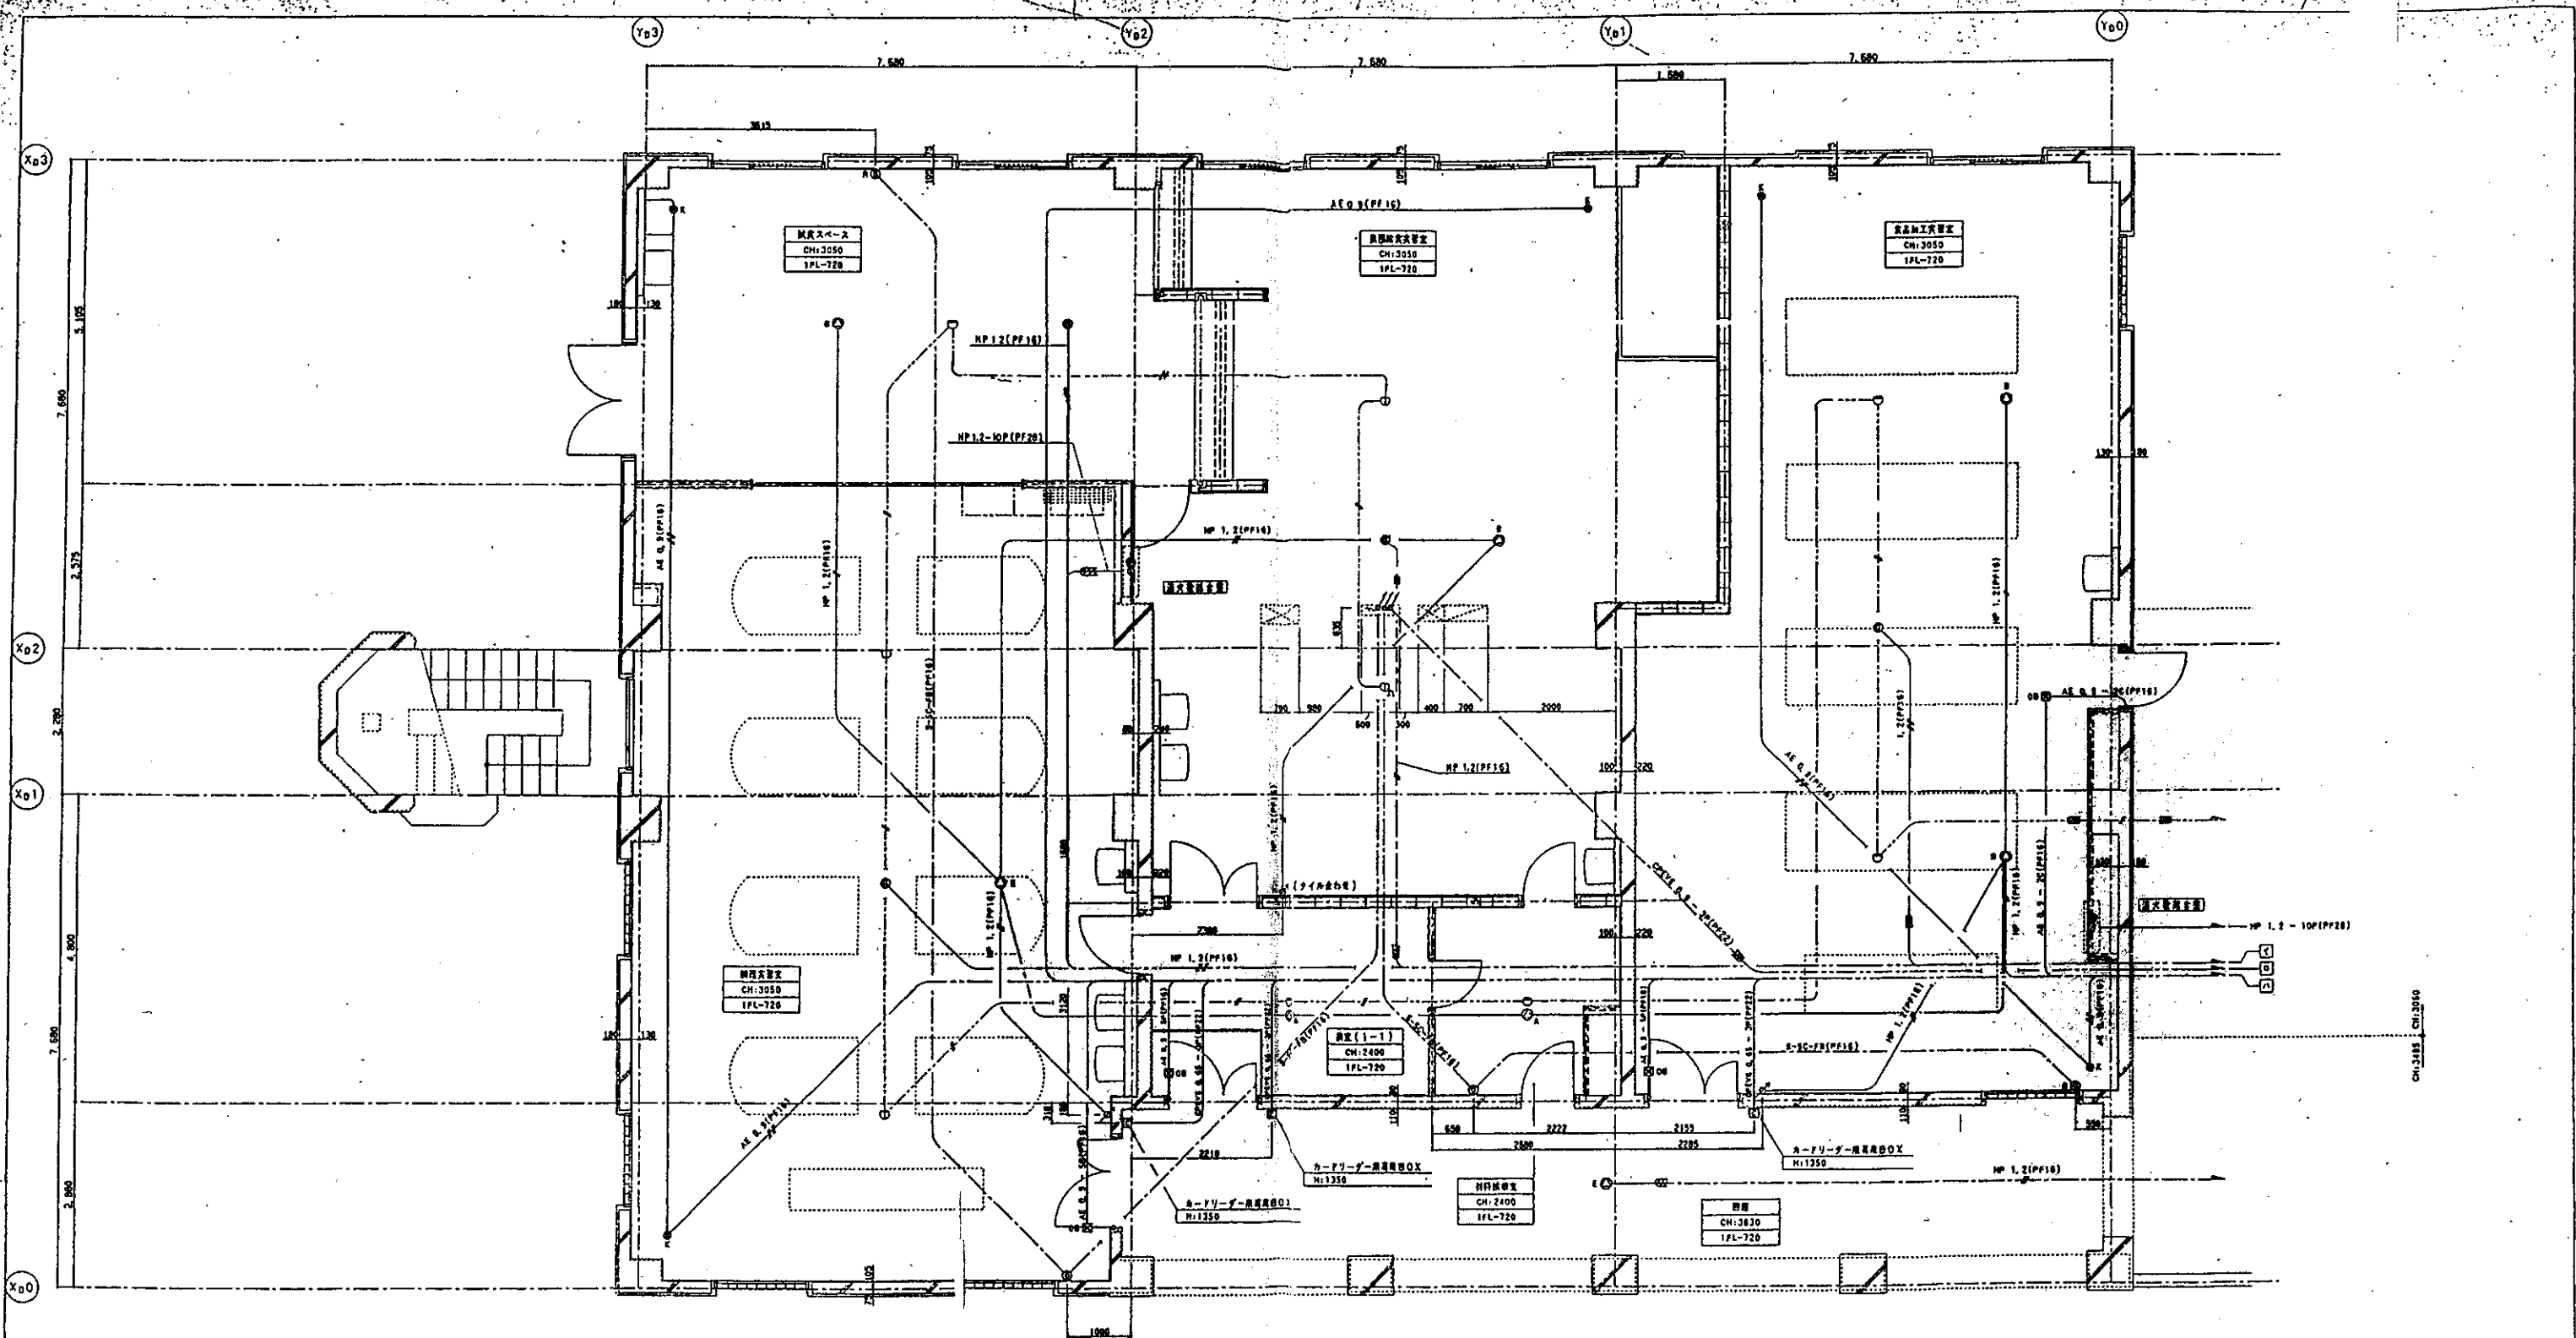

1. 設備記号及び高さ (単位)

コンセント	●	H: 300 ㎝ (床)
電話機	⊙	H: 300 ㎝ (床)
テレビ	⊙	H: 300 ㎝ (床)
ランプスイッチ	⊙	H: 1300 ㎝ (床)
天吊機スイッチ	⊙	H: 1300 ㎝ (床)
アンプ	⊙	H: 1300 ㎝ (床)
フロアボックス	⊙	VE-06, 5Aバー

2. 凡 例

ランプスイッチ	⊙	1. 0. 0. 0.
---------	---	-------------

3. 電 線

電 線	—
天井裏の配線	---
天井裏の配線・配電盤	---
上層スラブ内配線	---

1. 配線の記号及び高さ (単位)

HP 1.2 - 3C (PF16)	(床)
HP 1.2 - 2C (PF16)	(床)
AE 1.2 - 2C	(床)
AE 1.2 - 4C	(床)

- ① HP 1.2 - 10P 41 清水設備局全室  
HP 1.2 - 4C 44 ガス漏れ警報機
- ② CPV8 0.9 - 3P (PF22) 研究設備
- ③ AE 0.8 - 4C (PF18) 42 研究設備  
CPV8 0.8 - 3P (PF22) 42  
AE 0.8 - 5P (PF18) 42  
HP 1.2 - 3C (PF16) 研究設備

竣工図

承認  
油 辺 設 計