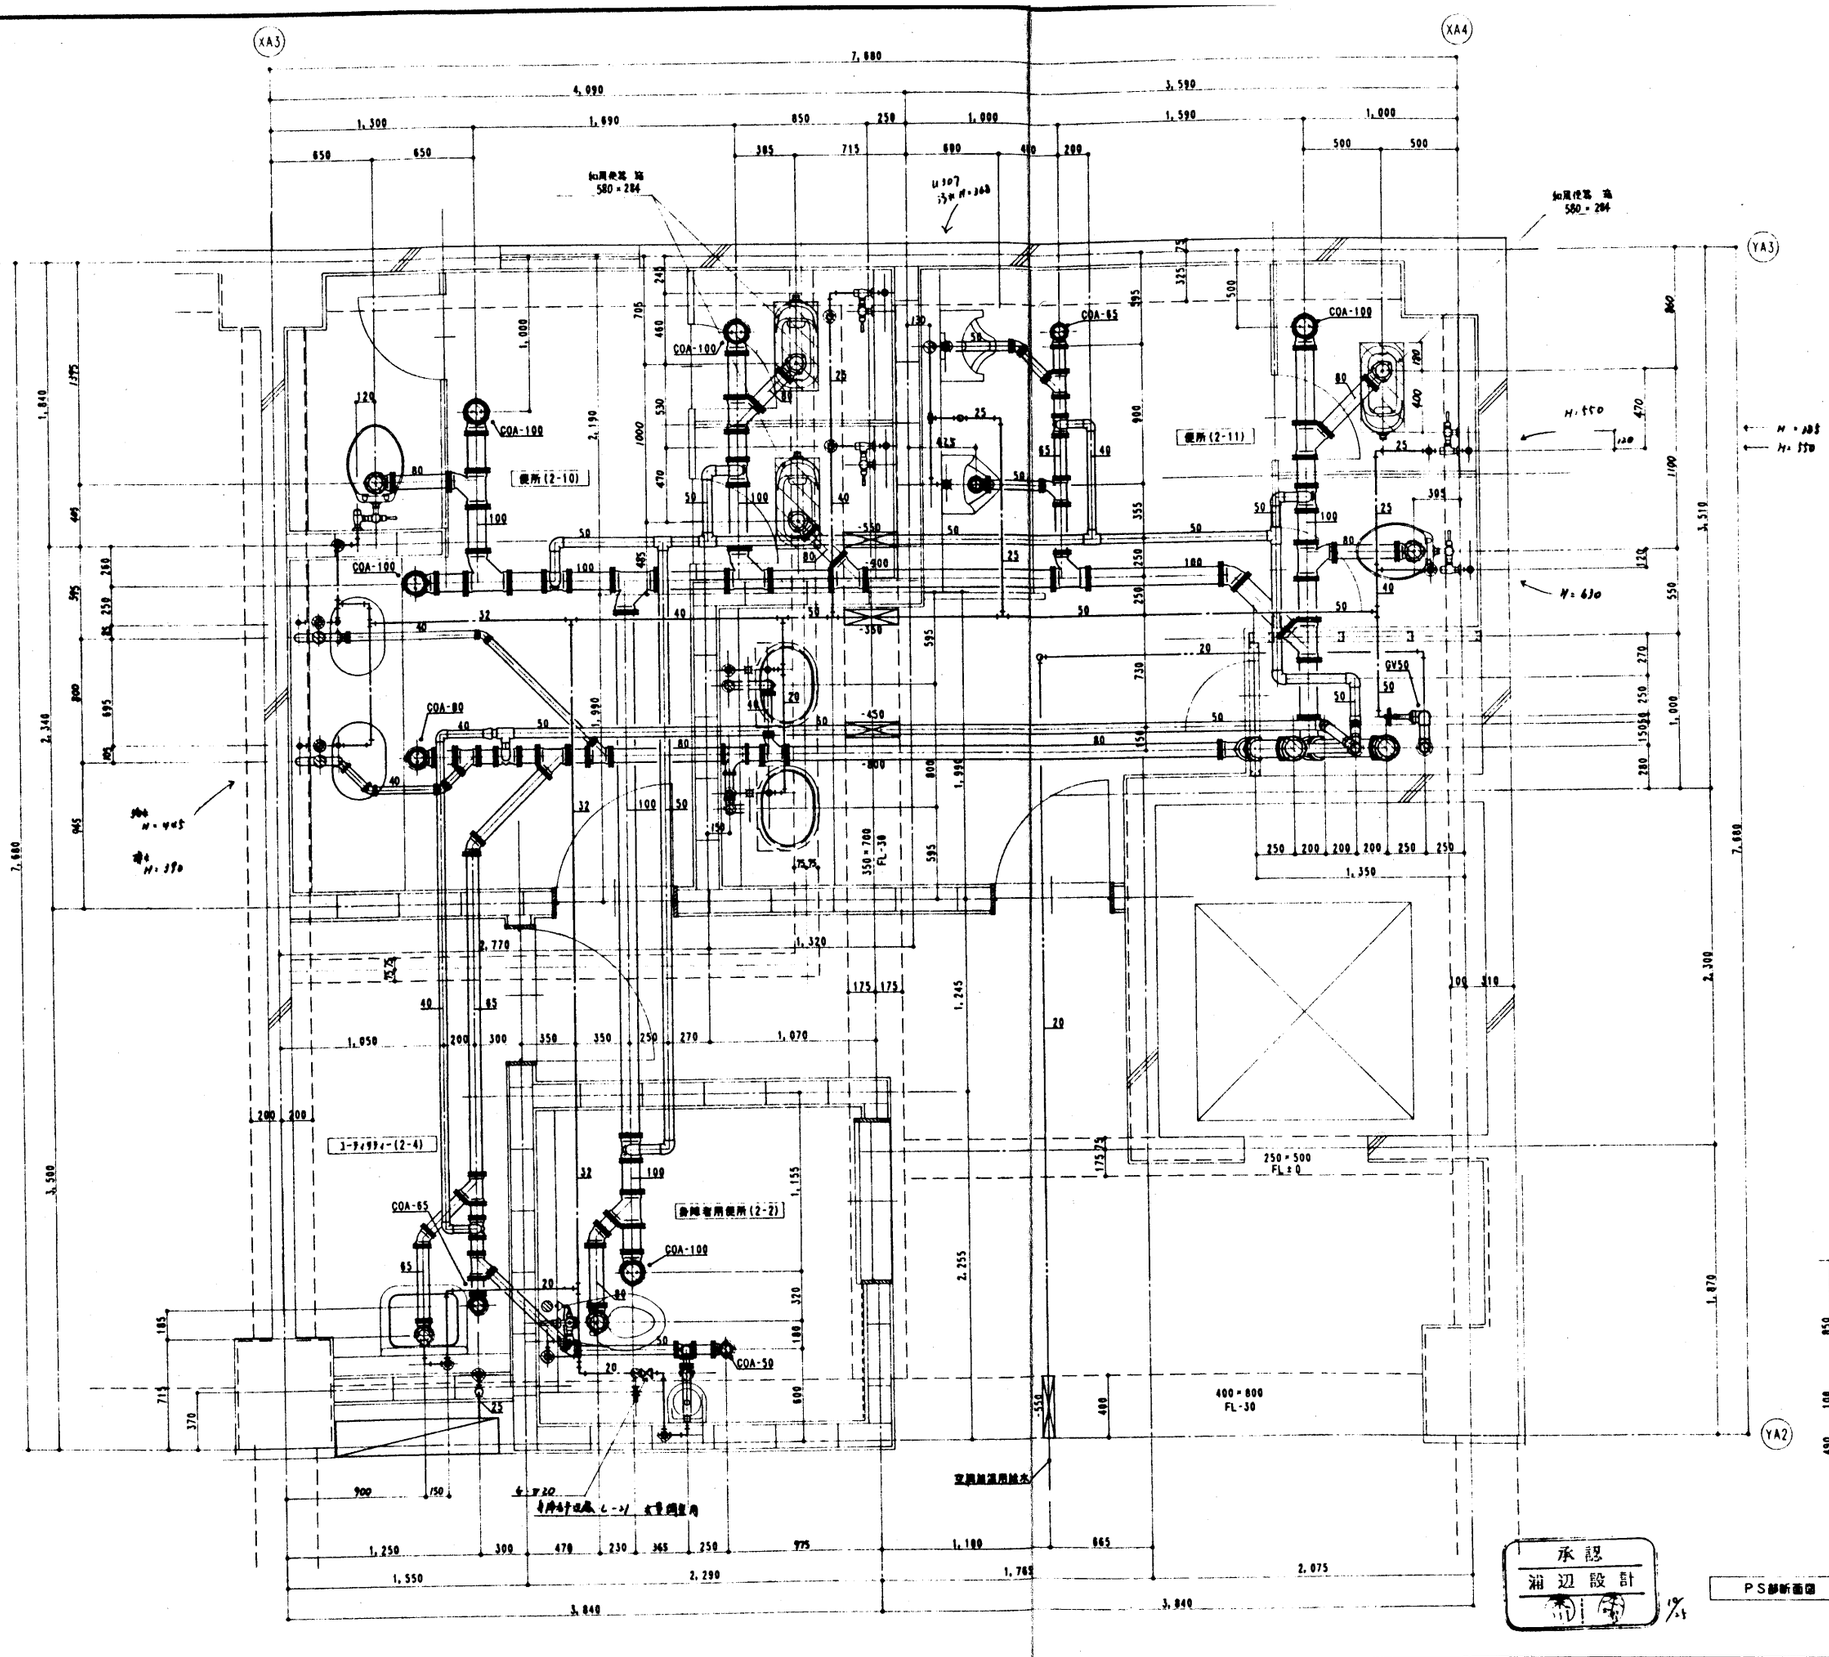

便所 (2-10)		
名称	品番	数量
和風大便器	C 750F	2
洋風便器	C 21	1
はめ込み洗面器	L 546(1)	2

便所 (2-11)		
名称	品番	数量
和風大便器	C 750F	1
洋風便器	C 21	1
ストール小便器	U 370(1)	1
ストール小便器	U 307C(1)	1
小便器用手すり	T110BU1	1
はめ込み洗面器	L 546(1)	2

ユーティリティー(2-4)		
名称	品番	数量
掃除用流し	SK 22A	1

身障者用便所(2-2)		
名称	品番	数量
身障者用便器	C 48AS	1
大便器用手すり	T110BM1	1
大便器用手すり	T110BCL1	1
手洗器	L 21N	1

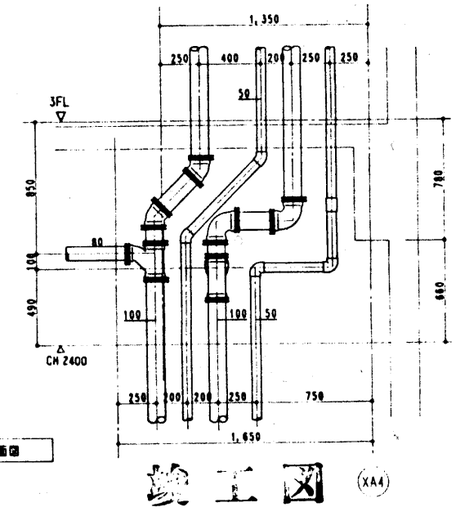

承認
浦辺設計

PS部断面図

竣工図

年月日	工事名称	図面番号
8. 8	滋賀県立大学人間文化学部棟第2期新築機械設備工事	M19
縮尺 1/20	図面名 給排水衛生設備 A棟3階便所詳細図	

建築用設計用紙 A1 No02450 OSTRICH CO.,LTD.